


勝田地区画地出来形確認測量図

縮尺 1 : 500 (四級基準点の記図) 全 9 葉の 5

図郭割図

	6	1
7	5	2
8	4	3

平成三年二月

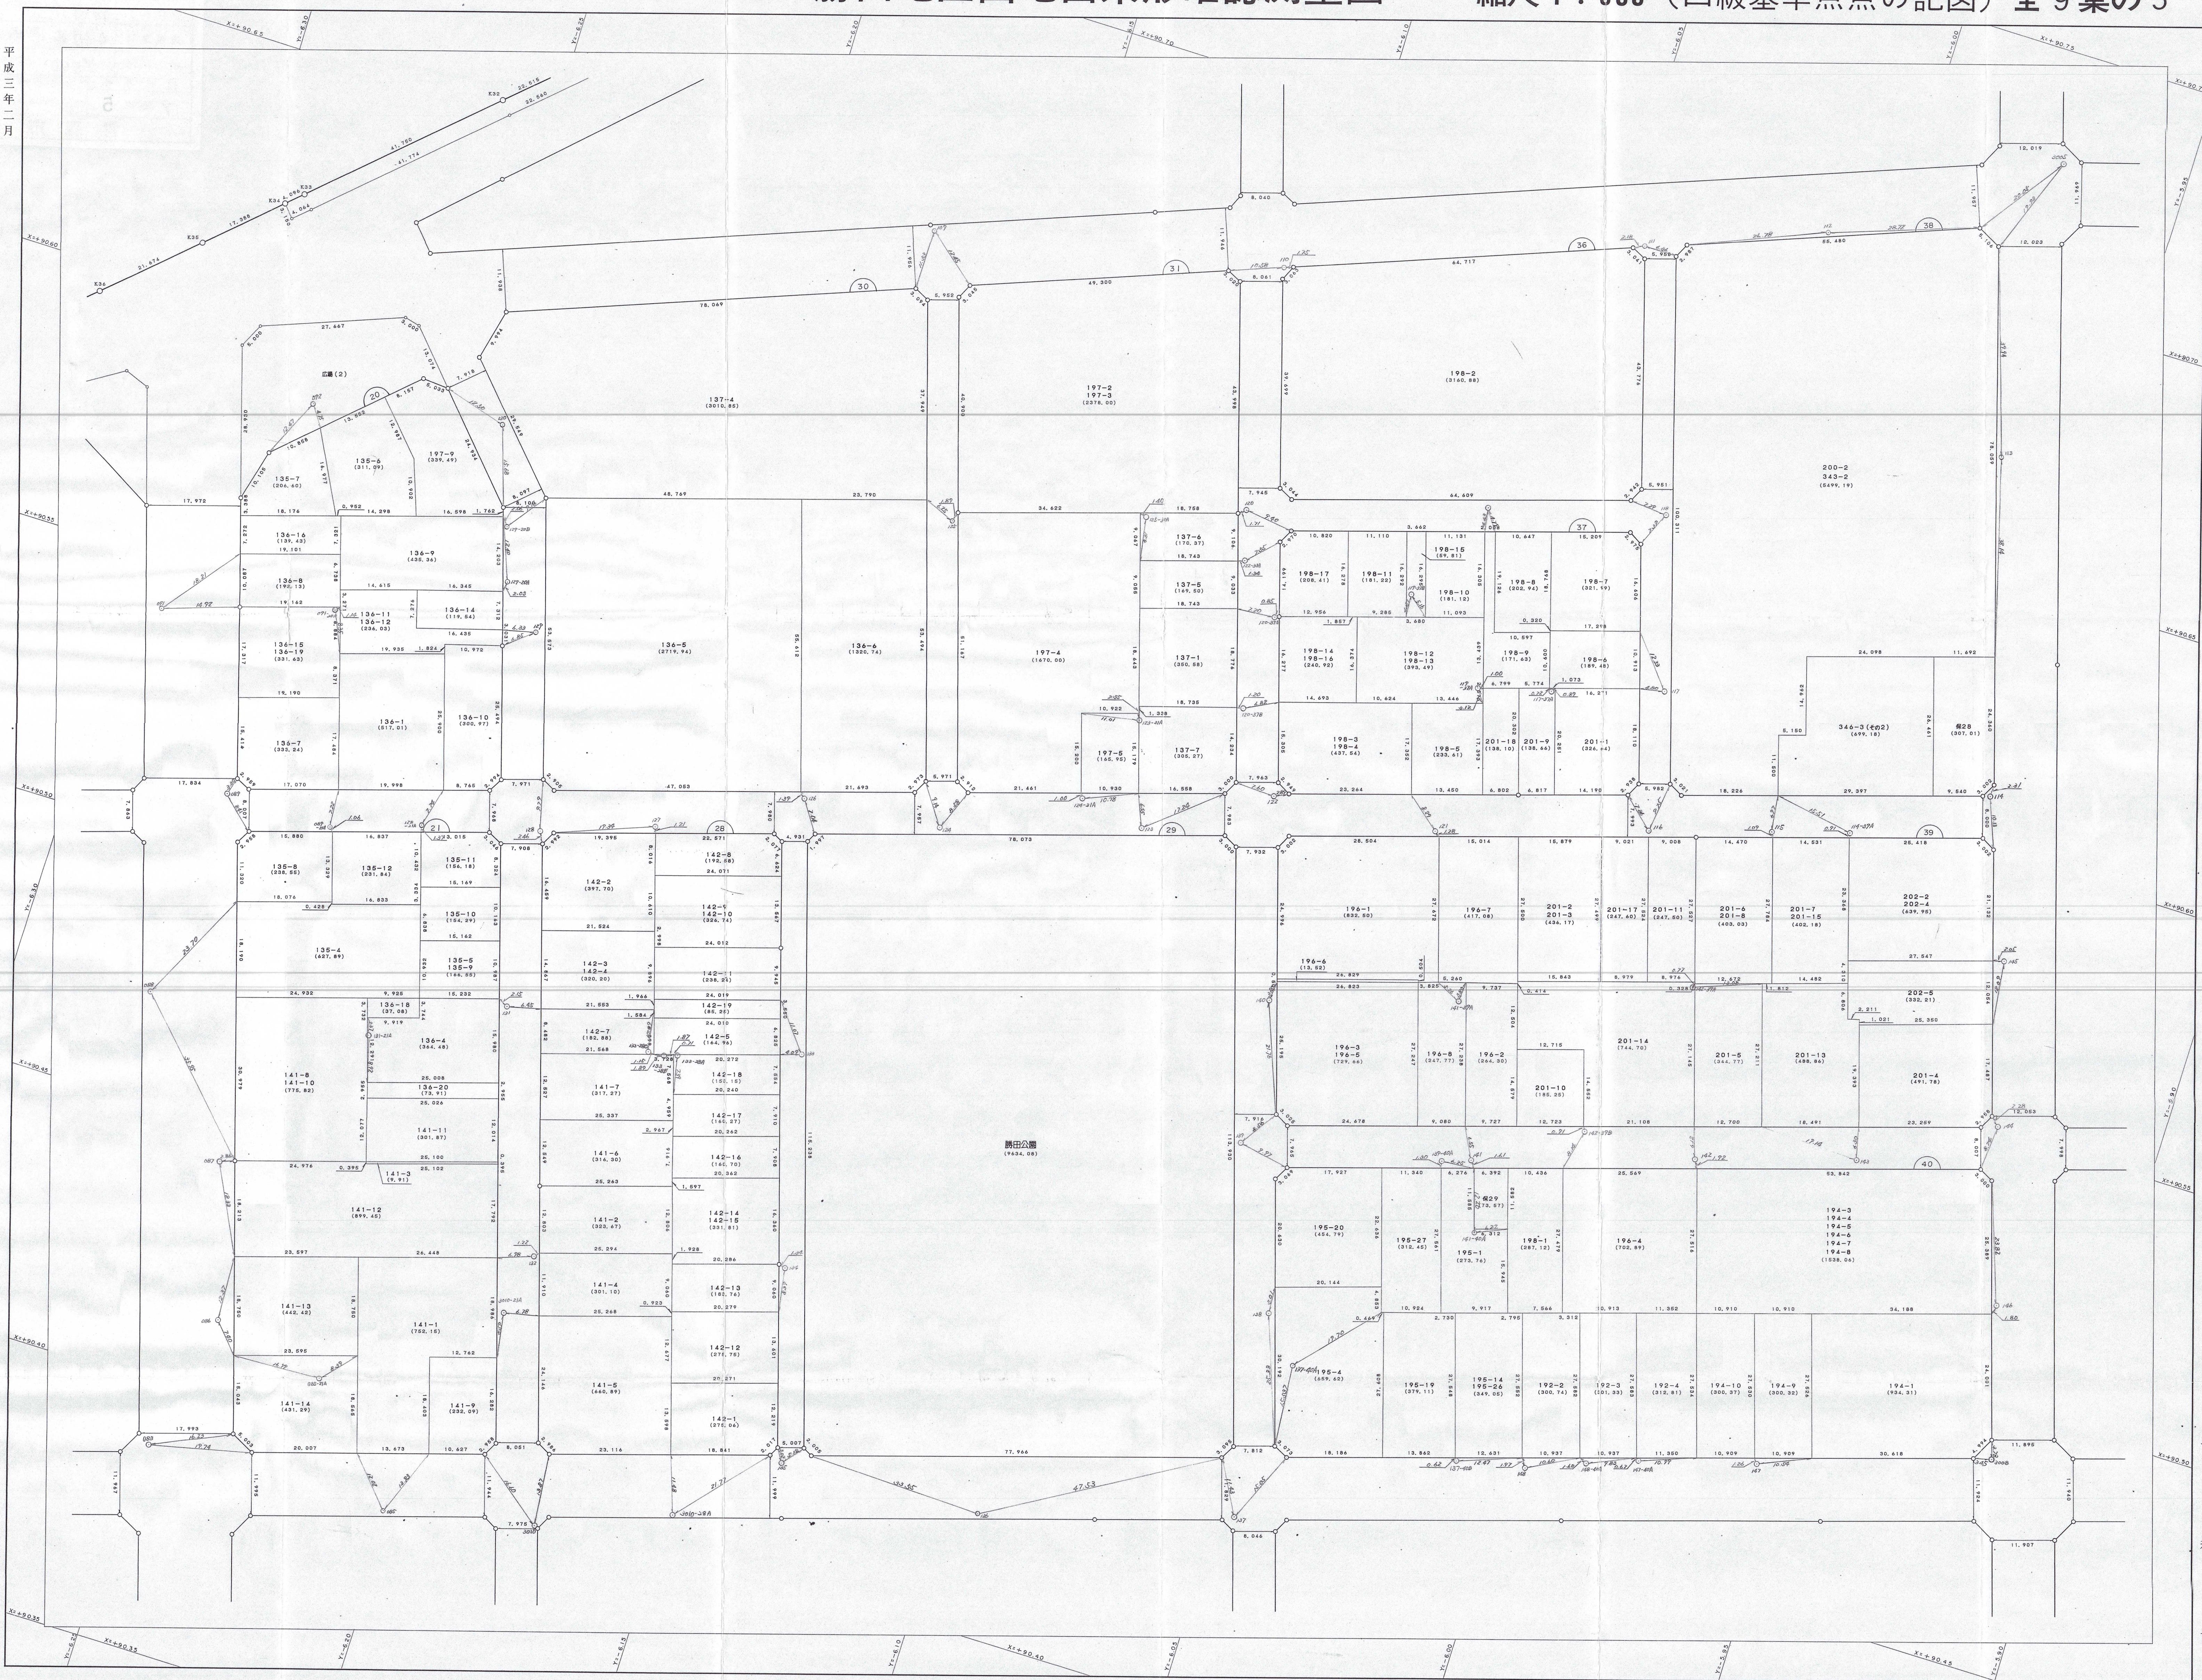

勝田公園 (9434.08)

青森市

青森都市開発協同組合調製

1 : 500

「この測量成果は、建設省国土地理院系の承認及び助費を得て、同院所管の測量機及び測量成果を使用し得たものである。
(承認番号) 平 2 東公第 17 号」