


勝田地区画地出来形確認測量図

縮尺 1 : 500 (四級基準点の記図) 全 9 葉の 8

図郭割図


|   |   |   |
|---|---|---|
|   | 6 | 1 |
| 7 | 5 | 2 |
| 8 | 4 | 3 |

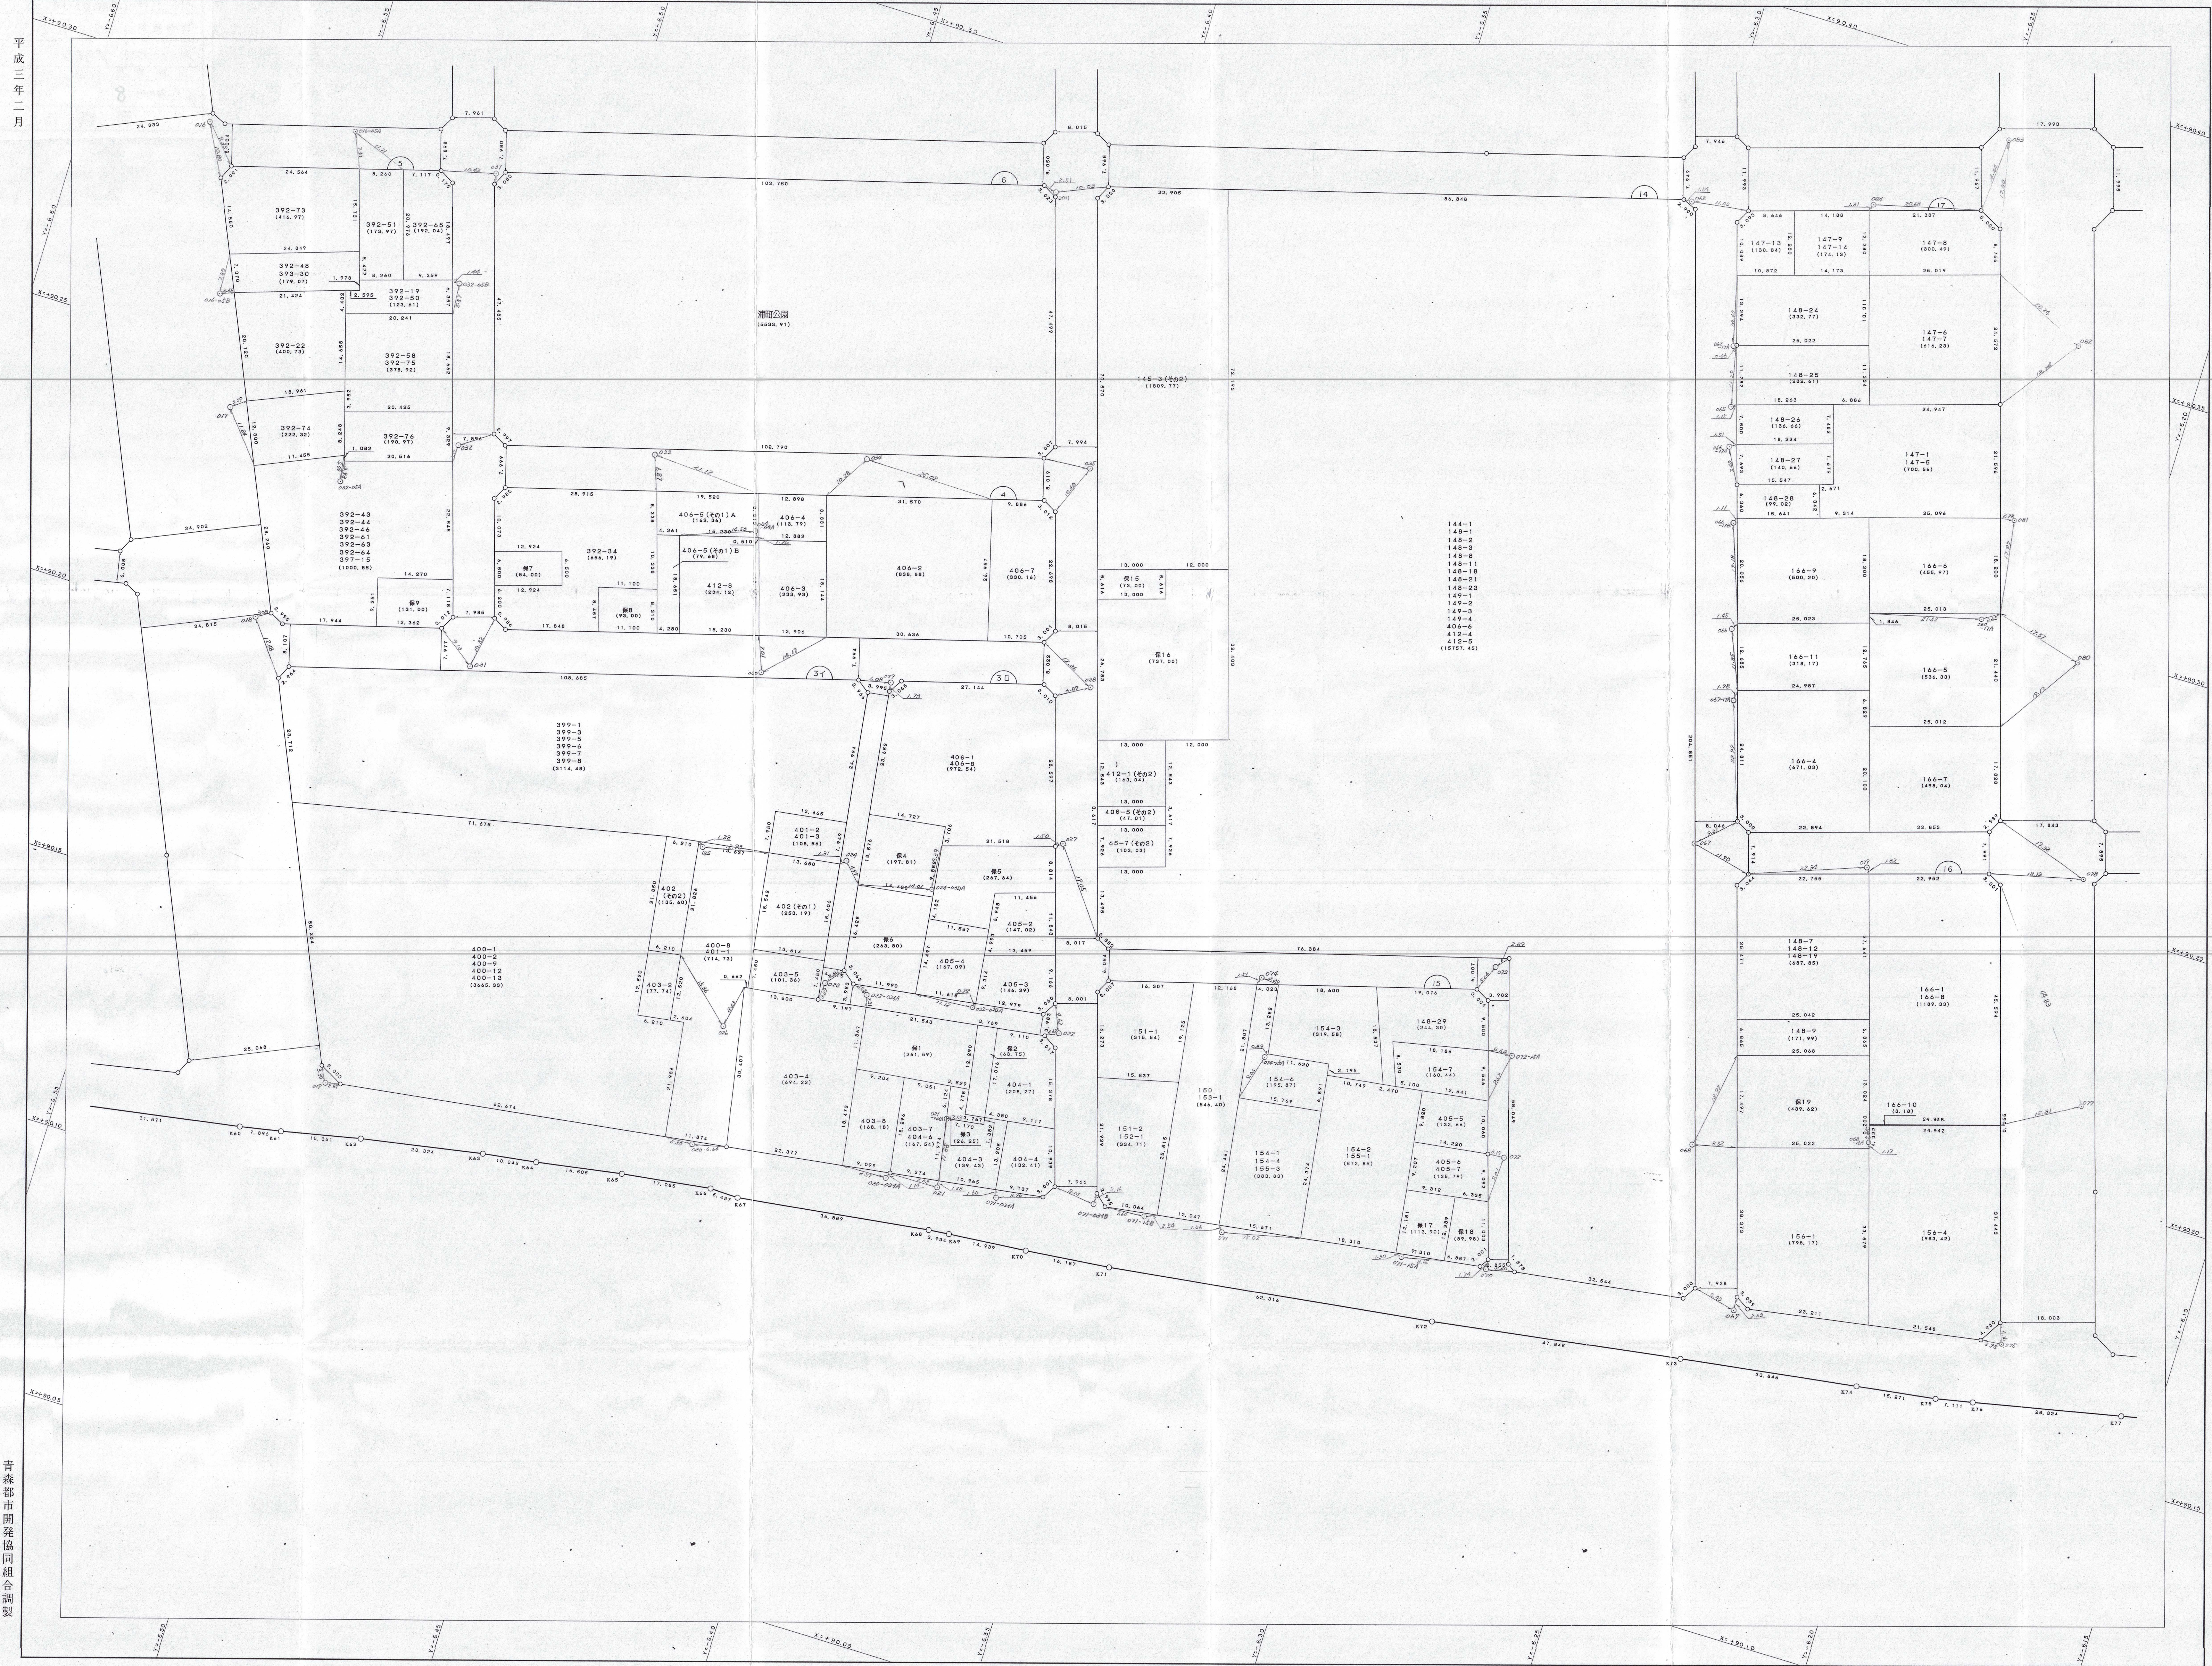

平成三年二月

青森市開発協同組合調製

青森市

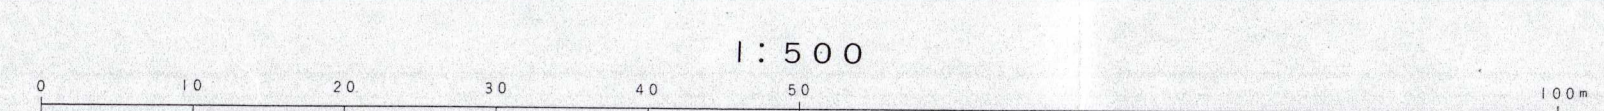

「この測量成果は、建設省国土院院長の承認及び助言を得て、同院所管の測量値及び測量成果を使用して得たものである。(承認番号) 平2、東公第 17 号」