

勝田地区画地出来形確認測量図

縮尺 1 : 500 (四級基準点点の記図) 全 9 葉の 9


図郭割図

		6	1
	7	5	2
9	8	4	3

平成三年二月

青森都市開発協同組合調製

青森市

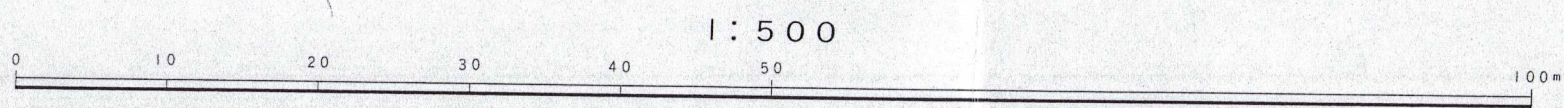

この測量成果は、建設省土地整理院長の承認及び助言を得て、同院所定の測量様式及び測量成果を使用して得たものである。(承認番号) 平2、東公第17号