


平成7年度 3 級 基 準 点 網 図

Σ=1/10,000 青森東部



青森市浜館地区

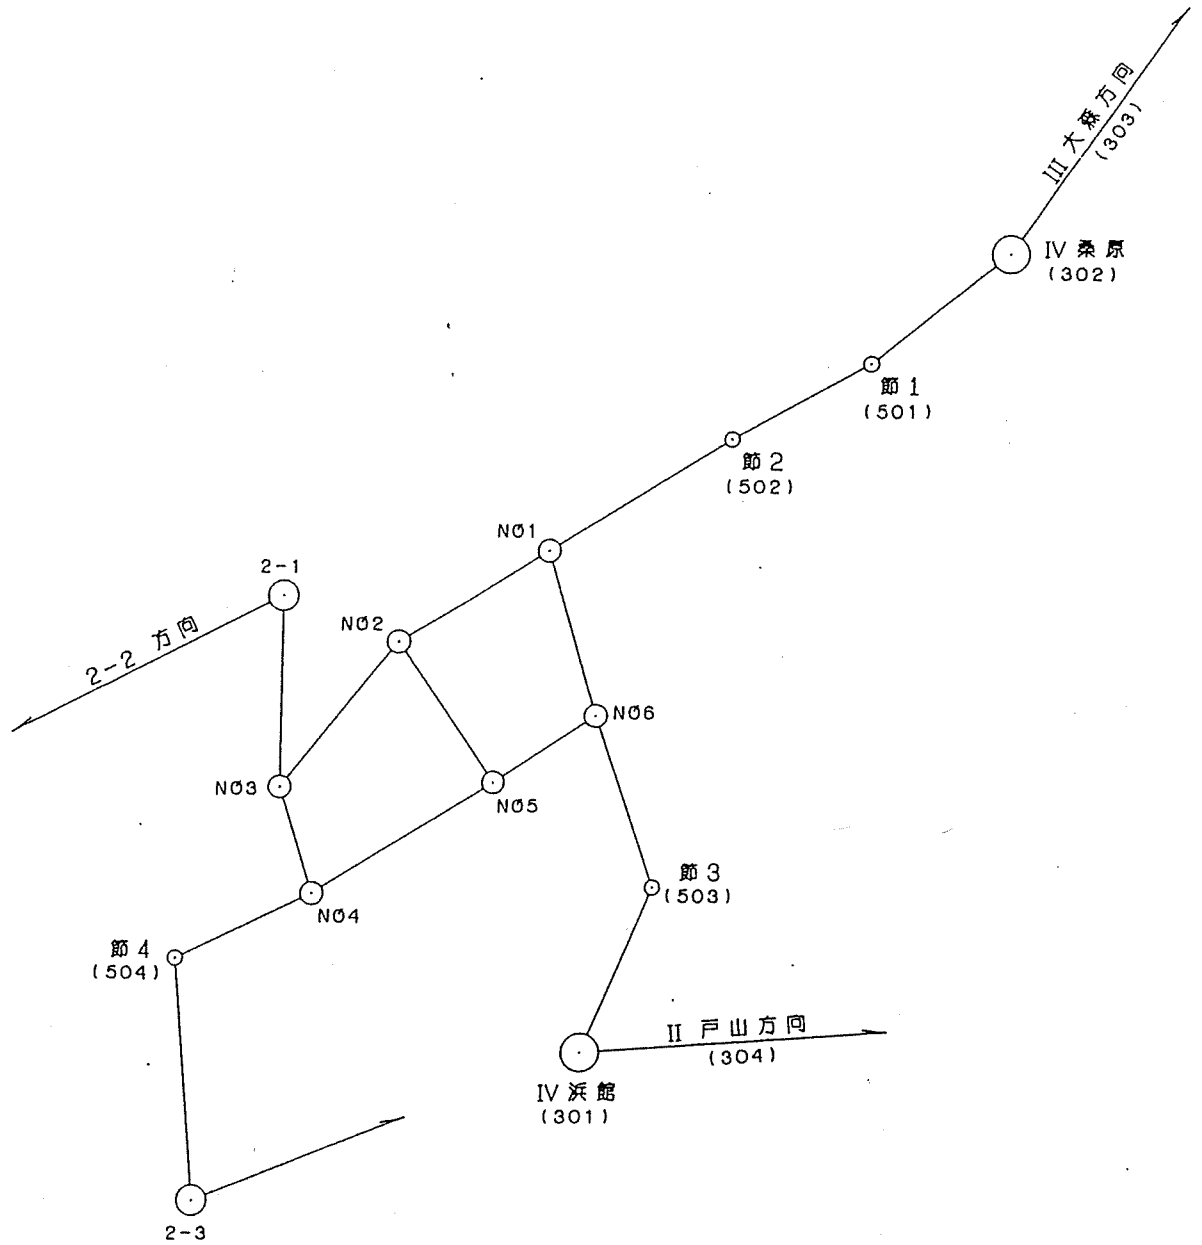

作業年度	作業種類	座標系番号	測量計画機関	測量作業機関
平成7年	3級基準点	X	青森市浜館第三土地 区画整理組合	株式会社 みちのく計画

調製 1995 年 9 月 4 日

基準点成果表

(AREA 10)

3 級基準点 H7-NO. 1

B 40 48 39.4159 $\checkmark$
 L 140 47 57.1279 $\checkmark$

X 90 031.516 $\checkmark$
 Y - 2 879.184 $\checkmark$

N 0 1 20.3 $\checkmark$

H 7.756 $\checkmark$
 柱石長 0.70 $\checkmark$

視準点の名称		平均方向角		距離		備考	
				縮尺係数 0.999900 ✓			
502 (節. 2) NO. 6 NO. 2		° ' " 58 6 47.5 ✓ 163 26 34.6 ✓ 238 25 12.9 ✓		真数		281.658 ^m ✓ 228.577 ✓ 231.735 ✓	
埋標型式	~~地~~ ~~上~~	地	中	~~地~~ ~~上~~	標識番号	~~標~~ ~~石~~ 金属標	No. 1

調製 1995 年 9 月 4 日

基準点成果表

(AREA 10)

3 級基準点 H7-NO. 2

B 40 48 35.4785 $\checkmark$
 L 140 47 48.7059 $\checkmark$

X 89 910.172 $\checkmark$
 Y - 3 076.582 $\checkmark$

N 0 1 25.8 $\checkmark$

H 8.131 $\checkmark$
 柱石長 0.01 $\checkmark$

視準点の名称		平均方向角		距離	備考
				縮尺係数 0.999900 $\checkmark$	
NO. 1		58 25 12.9 $\checkmark$		真数 231.735 $\checkmark$	
NO. 5		145 56 19.7 $\checkmark$		225.613 $\checkmark$	
NO. 3		218 24 47.3 $\checkmark$		247.606 $\checkmark$	
埋標型式	地上	~~地中~~	~~屋上~~	標識番号	標 ~~看~~ 金属標
NO. 2					

調製 1995 年 9 月 4 日

基準点成果表

(AREA 10)

3 級基準点 H7-NO. 3

B 40 48 29.1863✓
 L 140 47 42.1448✓

X 89 716.179✓
 Y - 3 230.411✓

N 0 1 30.1✓

H 8.646✓
 柱石長 0.70シ

視準点の名称	平均方向角	距 離		備 考		
		縮尺係数 0.999900✓				
2-1 NO. 2 NO. 4	° ' " 0 19 16.5✓ 38 24 47.3✓ 162 25 56.4✓	真 数				
		254. ^m 067✓				
		247.606✓				
		148.779✓				
埋標型式	~~地主~~	地 中	~~地主~~	標識番号	~~石~~ 金属標	NO. 3

調製 1995年9月4日

基 準 点 成 果 表

(AREA 10)

3 級 基 準 点 H 7 - N O . 4

B	40	48	24.5883✓
L	140	47	44.0636✓

X	89	574.354
Y	- 3	185.510

N 0 1 28.8 ✓

H	8.667 ✓
柱石長	0.70 ✕

視準点の名称		平均方向角		距離	備考		
				縮尺係数 0.999900✓			
NO. 5 504 (節. 4) NO. 3		° ' "		真数			
				278. ^m 479✓			
				199.428✓			
				148.779✓			
埋標型式	~~地~~ ~~上~~	地	中	~~屋~~ ~~上~~	標識番号	~~標~~ ~~石~~ 金属標	NO. 4

調製 1995 年 9 月 4 日

基準点成果表

(AREA 10)

3 級基準点 H7-NO.5.

B 40 48 29.4204✓
 L 140 47 54.1010✓

X 89 723.284✓
 Y - 2 950.234✓

N 0 1 22.3✓

H 8.668✓
 柱石長 0.01✓

視準点の名称	平均方向角	距離	備考
		縮尺係数 0.999900✓	
		真数	
NO.6	58° 47' 17.4✓	162.785 ^m ✓	
NO.4	237 39 57.8✓	278.479✓	
NO.2	325 56 19.7✓	225.613✓	
埋標型式	地上	~~地中~~ ~~屋上~~	標識番号
		~~石~~ ~~金属標~~	NO.5

調製 1995 年 9 月 4 日

基準点成果表

(AREA 10)

3 級基準点 H7-NO. 6

B ° ' " ✓
 L 40 48 32.3130 ✓
 140 47 59.9110 ✓

X 89 812.438 ✓
 Y - 2 814.053 ✓

N 0 1 18.5 ✓

H 8.400 ✓
 柱石長 0.70 ✓

視準点の名称		平均方向角		距 離		備 考
				縮尺係数 0.999900✓		
503 (節. 3) .		161° 12' 39.6"✓	真 数 242.330 ^m ✓			
NO. 5 .		236 47 17.4✓	162.785✓			
NO. 1 .		343 26 34.6✓	228.577✓			
埋標型式	~~地主~~	地 中	~~屋主~~	標識番号	~~標石~~ 金属標	NO. 6