

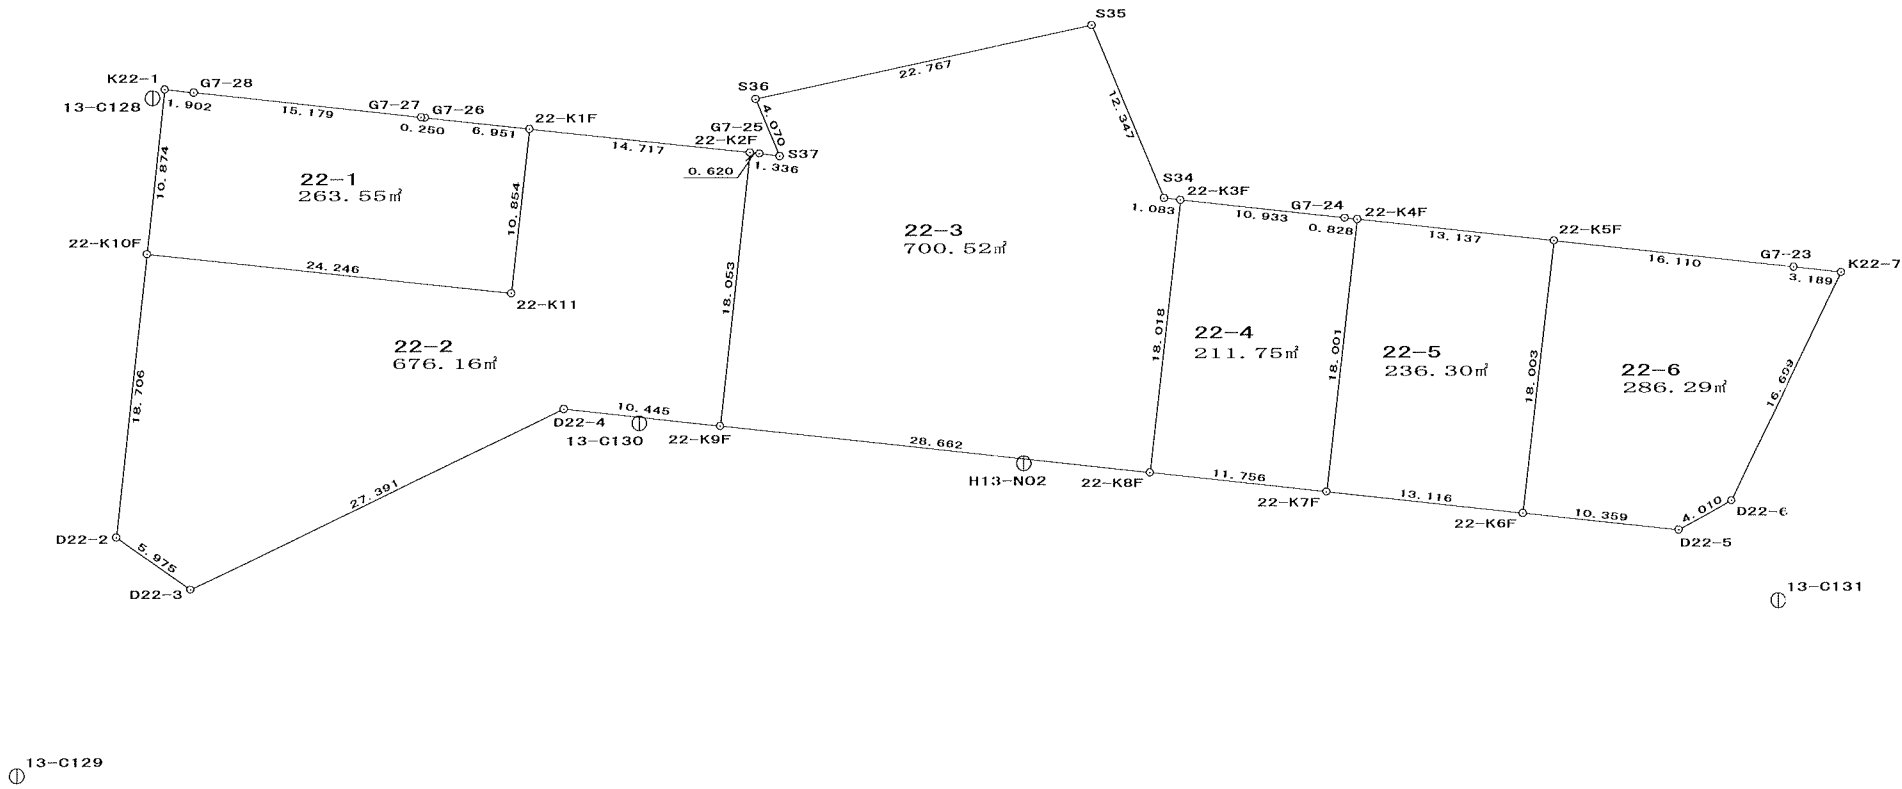
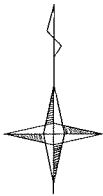


業務委託名	平成14年度 浜田地区画地出来形確認測量業務
-------	------------------------

縮尺	500
----	-----

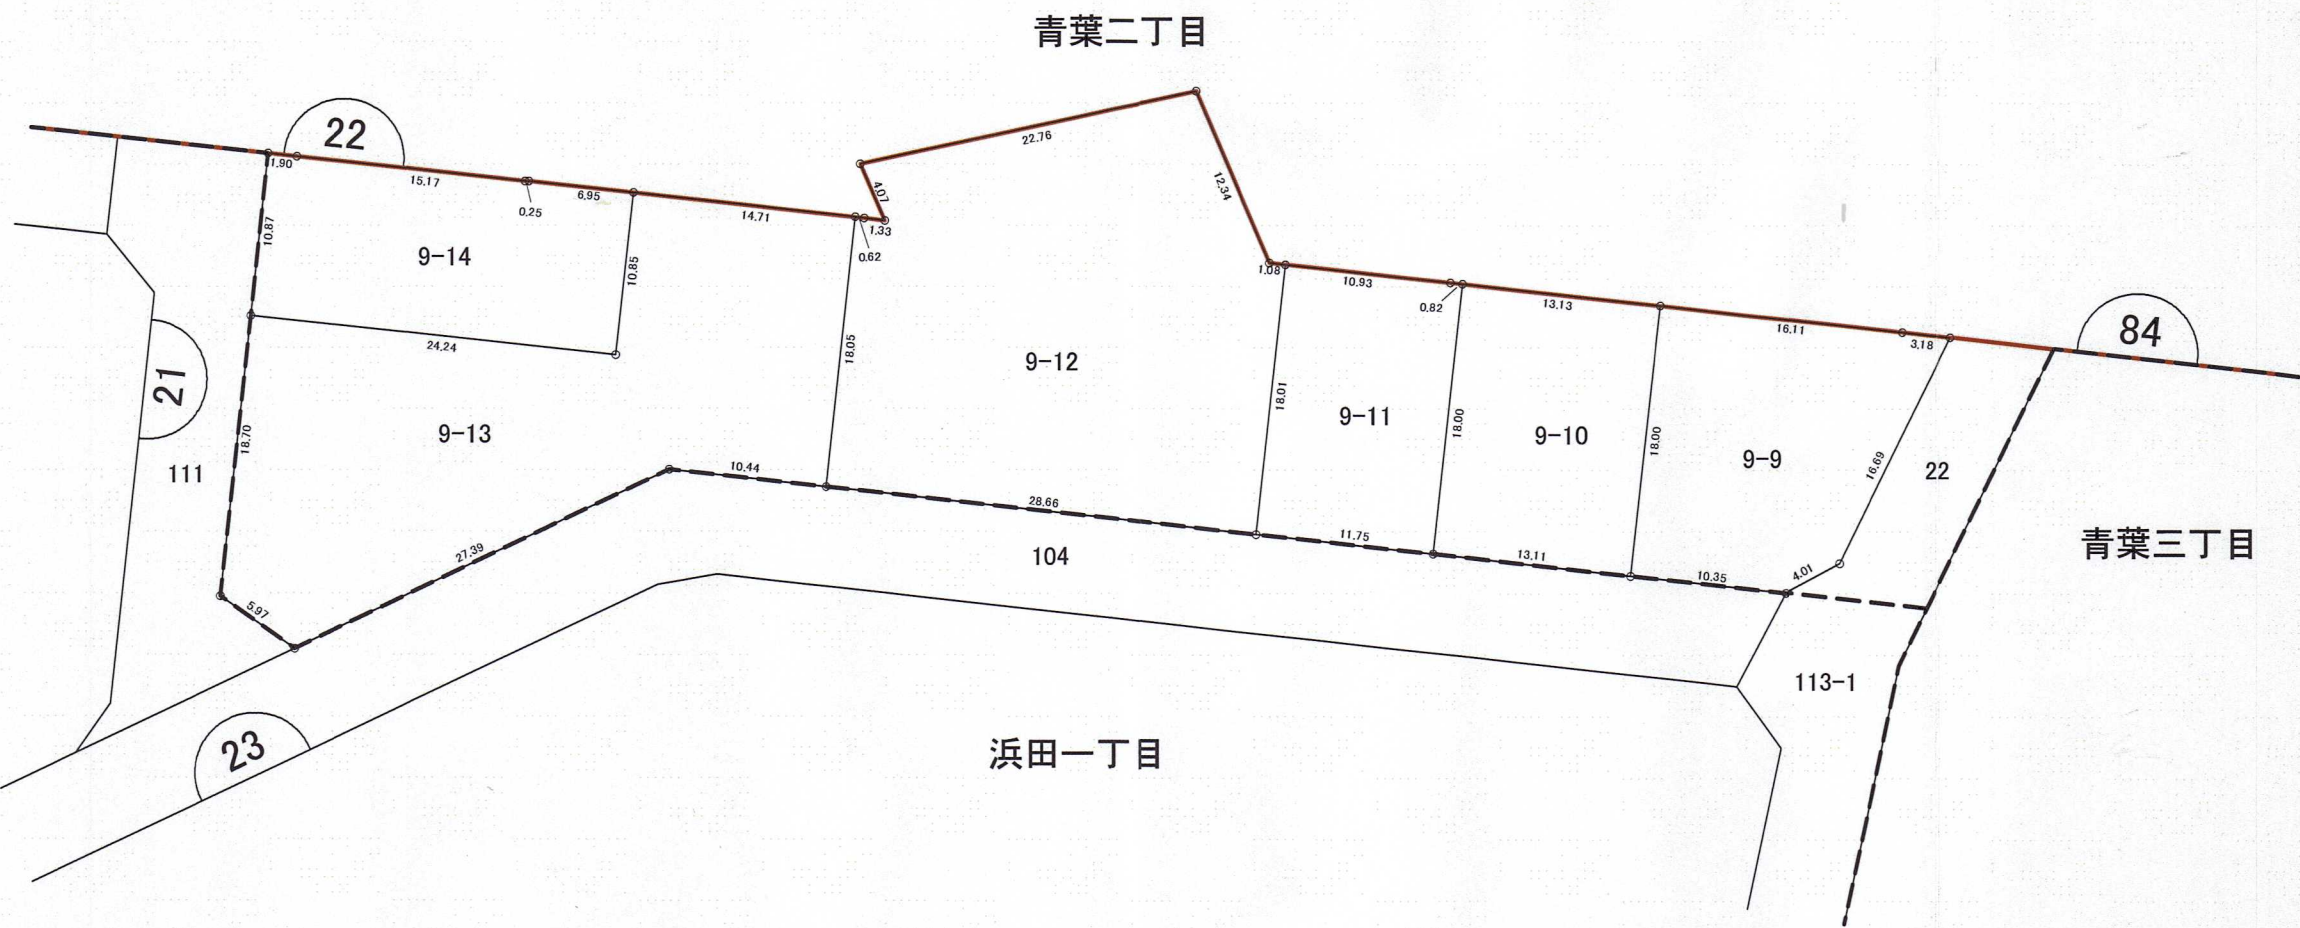

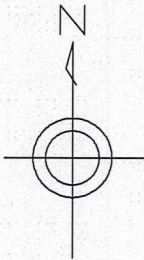

凡 例	
1-1	地 番
---	大 字 界
---	字 界
—	施 行 地 区 界
□	換 地 の 位 置

PAGE : 1

* * * 面積 (座標法) 計算書 * * *

[illegible]

PAGE : 2

* * * 面積 (座標法) 計算書 * * *

[illegible]

PAGE : 3

* * * 面積（座標法）計算書 * * *

[illegible]

* * * 面積 (座標法) 計算書 * * *

[illegible]

PAGE : 4

* * * 面積 (座標法) 計算書 * * *

[illegible]

* * * 面積（座標法）計算書 * * *

[illegible]