

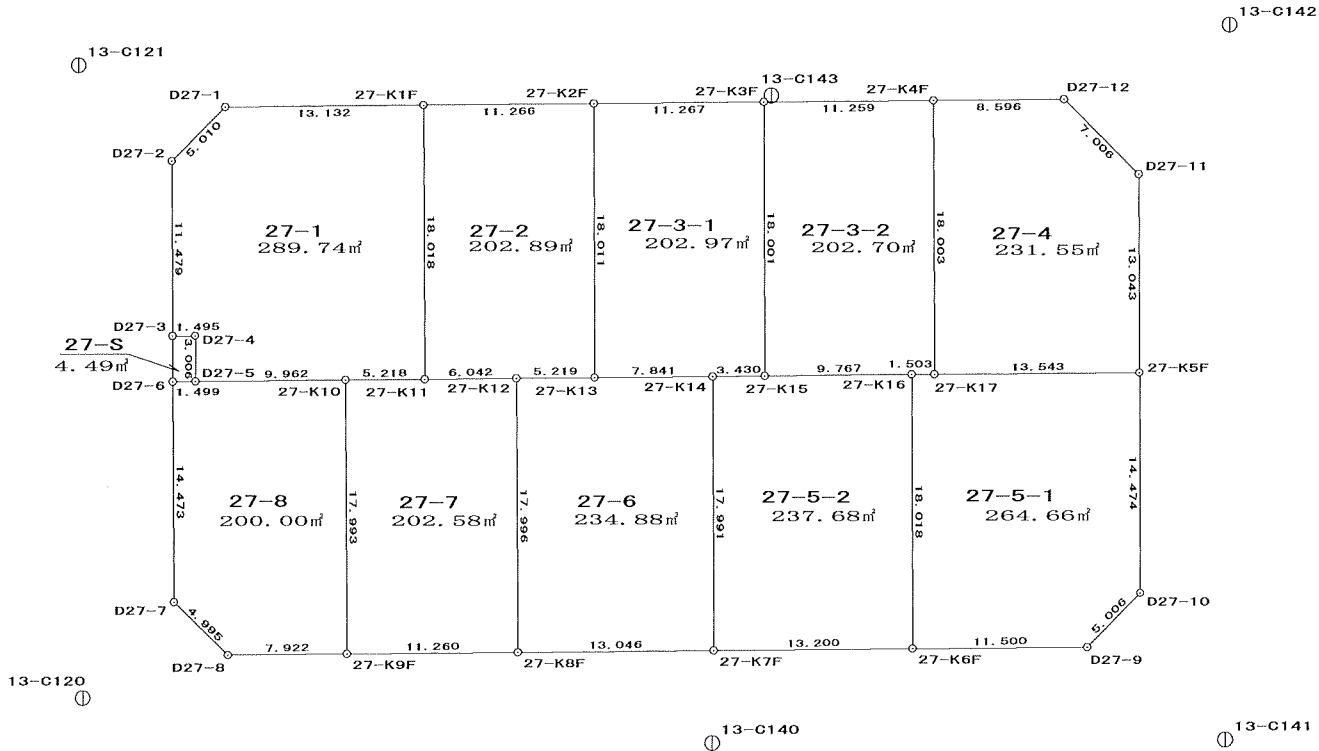
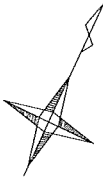


画地出来形確認測量原図

業務委託名	平成14年度 浜田地区画地出来形確認測量業務
-------	------------------------

縮尺	500
----	-----

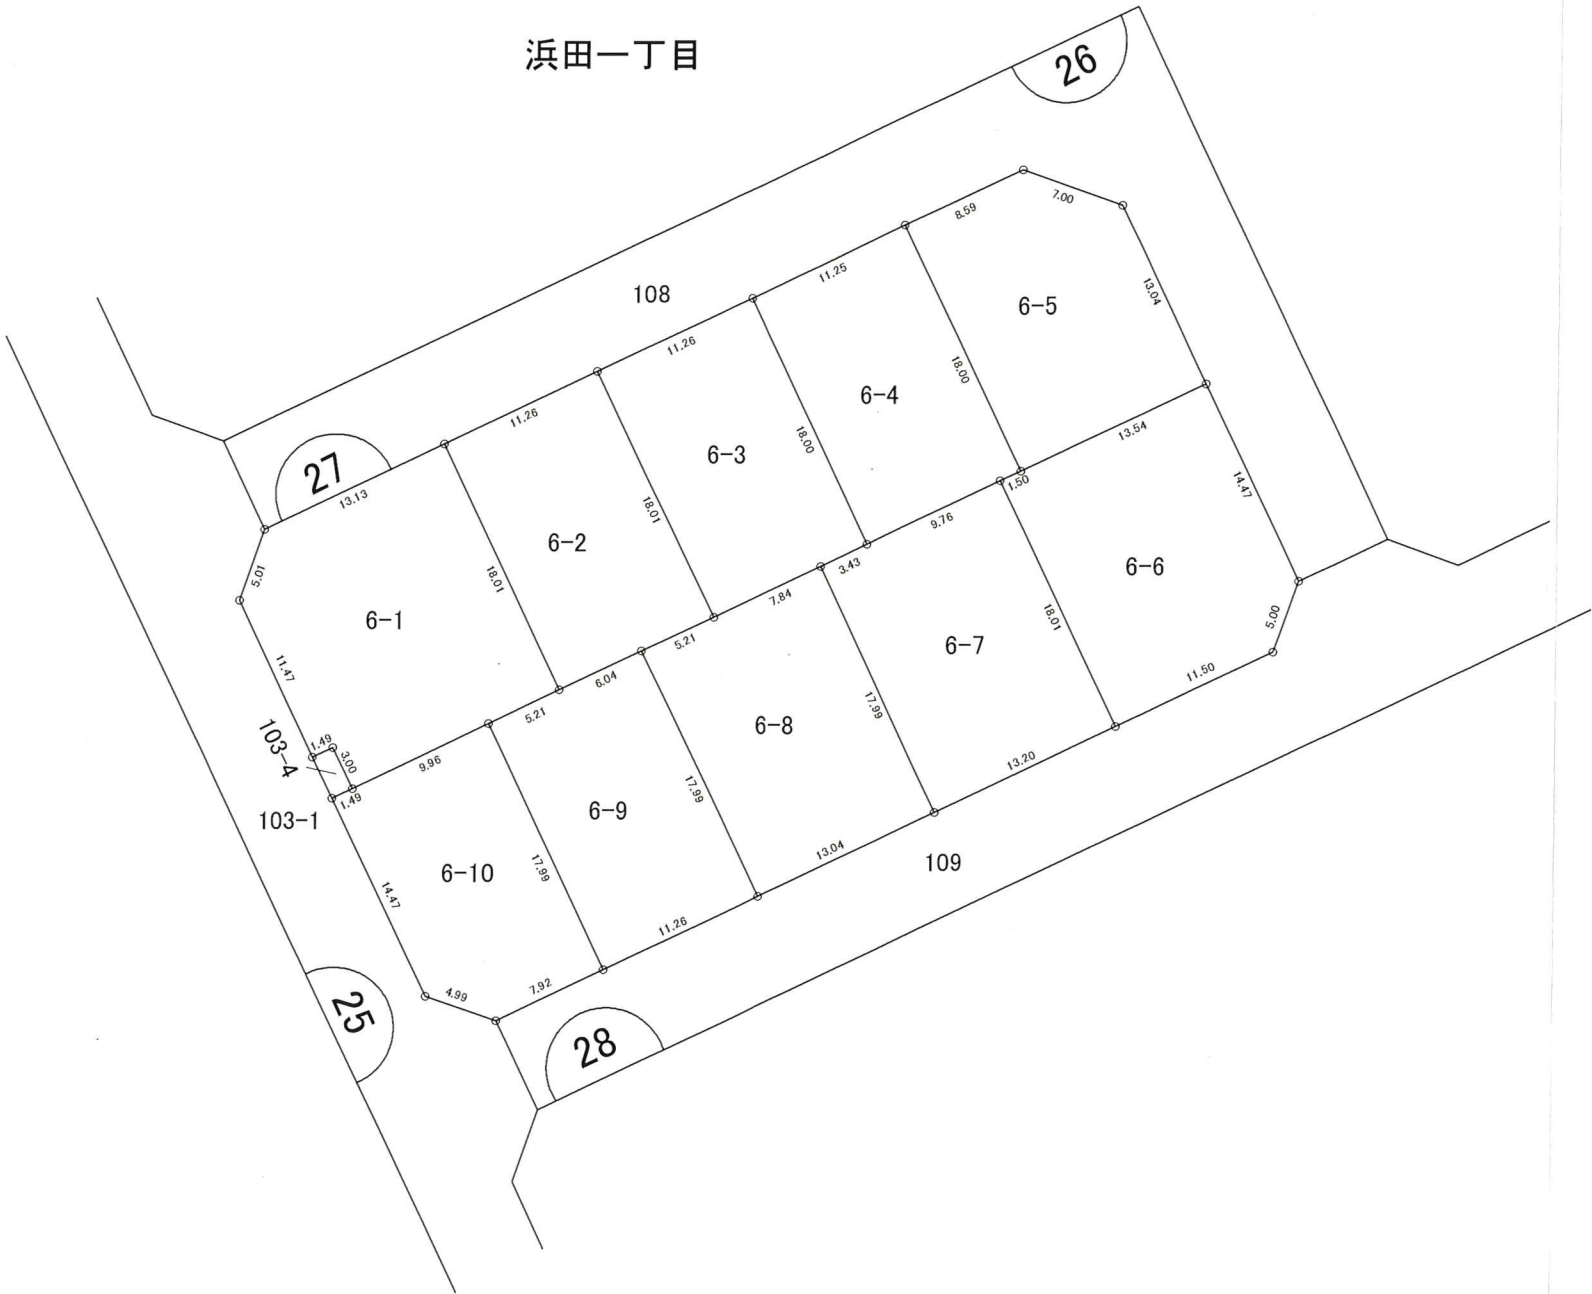

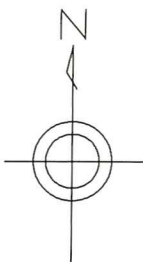

凡 例	
1-1	地 番
---	大 字 界
---	字 界
---	施 行 地 区 界
---	換 地 の 位 置

PAGE : 1

*** 面積（座標法）計算書 ***

[illegible]

*** 面積（座標法）計算書 ***

[illegible]

PAGE : 2

*** 面積 (座標法) 計算書 ***

[illegible]

*** 面積 (座標法) 計算書 ***

测点名	夹 角	方向角	距 離	[1]	[2]	[3]	[2]*[3]
				X(i)	Y(i)	X(i+1)-X(i-1)	
27-K3F	90-01-52	154-31-36	18.001	89183.430	-7293.338	-21.099	153882.138462
27-K15	89-53-41	64-25-17	9.767	89167.179	-7285.596	-12.034	87674.862264
27-K16	180-37-59	65-03-16	1.503	89171.396	-7276.786	4.851	-35299.688886
27-K17	89-26-12	334-29-28	18.003	89172.030	-7275.423	16.882	-122823.691086
27-K4F	90-00-16	244-29-44	11.259	89188.278	-7283.176	11.400	-83028.206400
						倍面積	405.414354
						面 積	202.70
						坪 数	61.31

PAGE : 3

*** 面積（座標法）計算書 ***

测点名	夾角	方向角	距 離	[1] X(i)	[2] Y(i)	[3] X(i+1)-X(i-1)	[2]*[3]
27-K4F	89-59-42	154-29-28	18.003	89188.278	-7283.176	-19.949	145292.078024
27-K17	90-00-05	64-29-33	13.543	89172.030	-7275.423	-10.416	75780.805968
27-K5F	90-00-12	334-29-45	13.043	89177.862	-7263.200	17.604	-127861.372800
D27-11	135-03-32	289-33-17	7.006	89189.634	-7268.816	14.117	-102613.875472
D27-12	134-56-29	244-29-46	8.596	89191.979	-7275.418	-1.356	9865.466808
						倍面積	463.102528
						面 積	231.55
						坪 数	70.04

* * * 面積（座標法）計算書 * * *

[illegible]

PAGE : 4

*** 面積 (座標法) 計算書 ***

测点名	夾 角	方向角	距 離	[1]	[2]	[3]	[2]*[3]
				X(i)	Y(i)	X(i+1)-X(i-1)	
27-K16	89-55-16	244-25-17	9.767	89171.396	-7276.786	12.046	-87656.164156
27-K15	179-49-41	244-14-58	3.430	89167.179	-7285.596	-5.707	41578.896372
27-K14	90-15-44	154-30-42	17.991	89165.689	-7288.685	-17.730	129228.385050
27-K7F	89-58-59	64-29-41	13.200	89149.449	-7280.943	-10.556	76857.634308
27-K6F	90-00-20	334-30-01	18.018	89155.133	-7269.029	21.947	-159533.379463
						倍面積	475.372111
						面 積	237.68
						坪 数	71.90

*** 面積（座標法）計算書 ***

[illegible]

PAGE : 5

*** 面積 (座標法) 計算書 ***

[illegible]

* * * 面積（座標法）計算書 * * *

[illegible]