

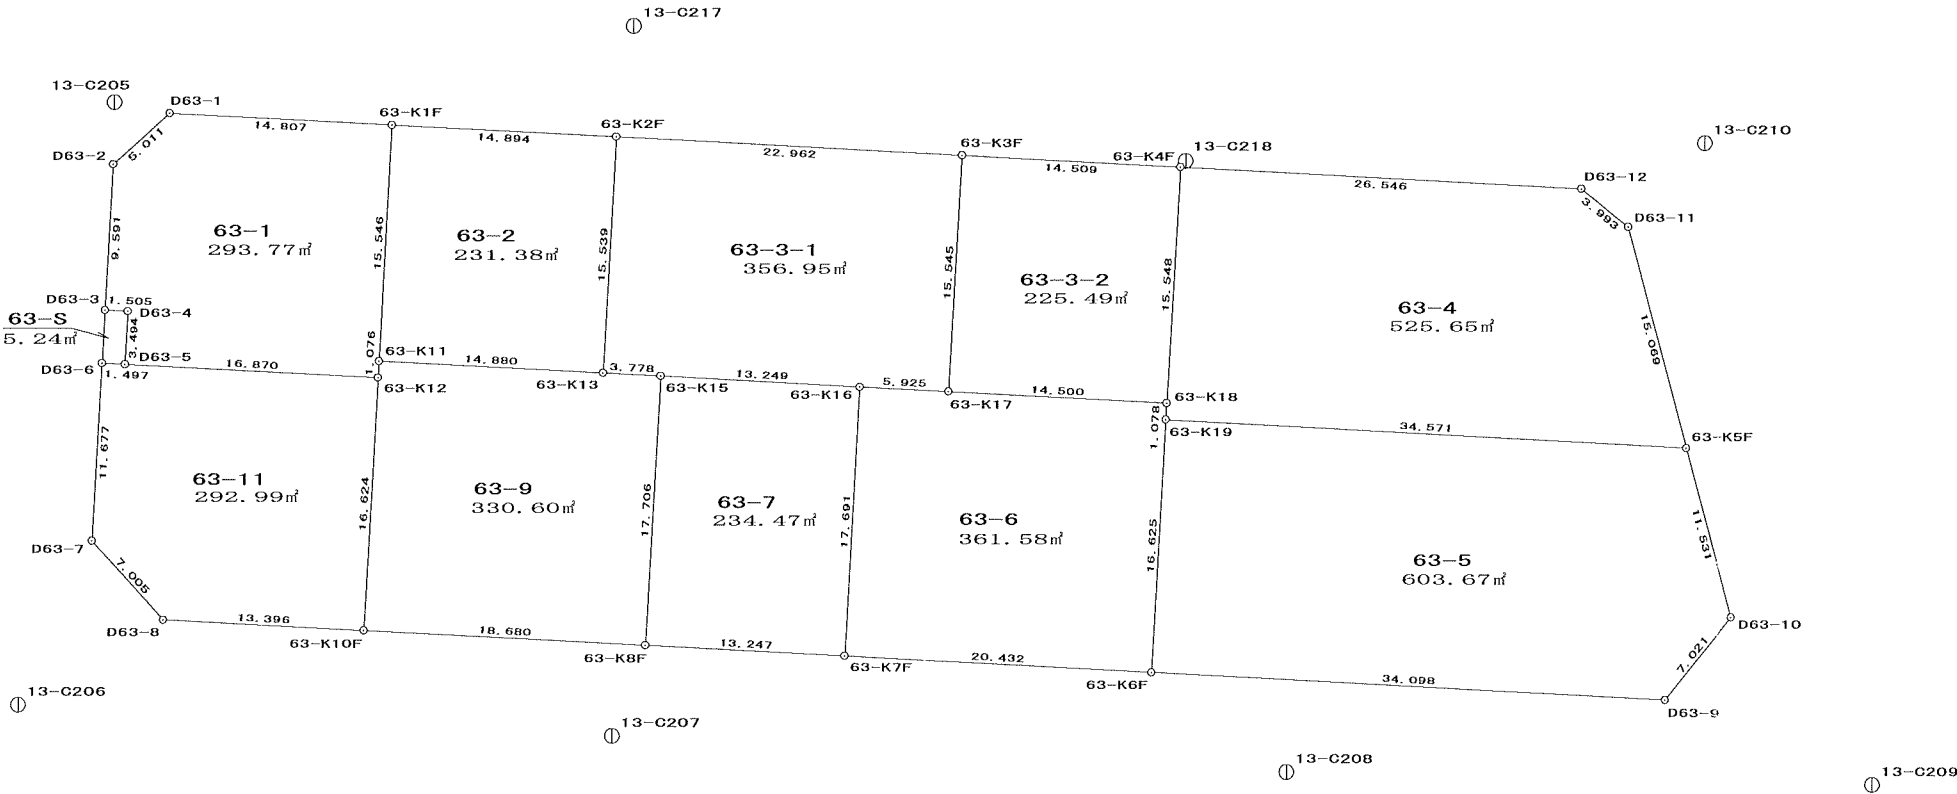


画地出来形確認測量原図

業務委託名	平成14年度 浜田地区画地出来形確認測量業務
-------	------------------------

縮尺	500
----	-----

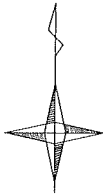

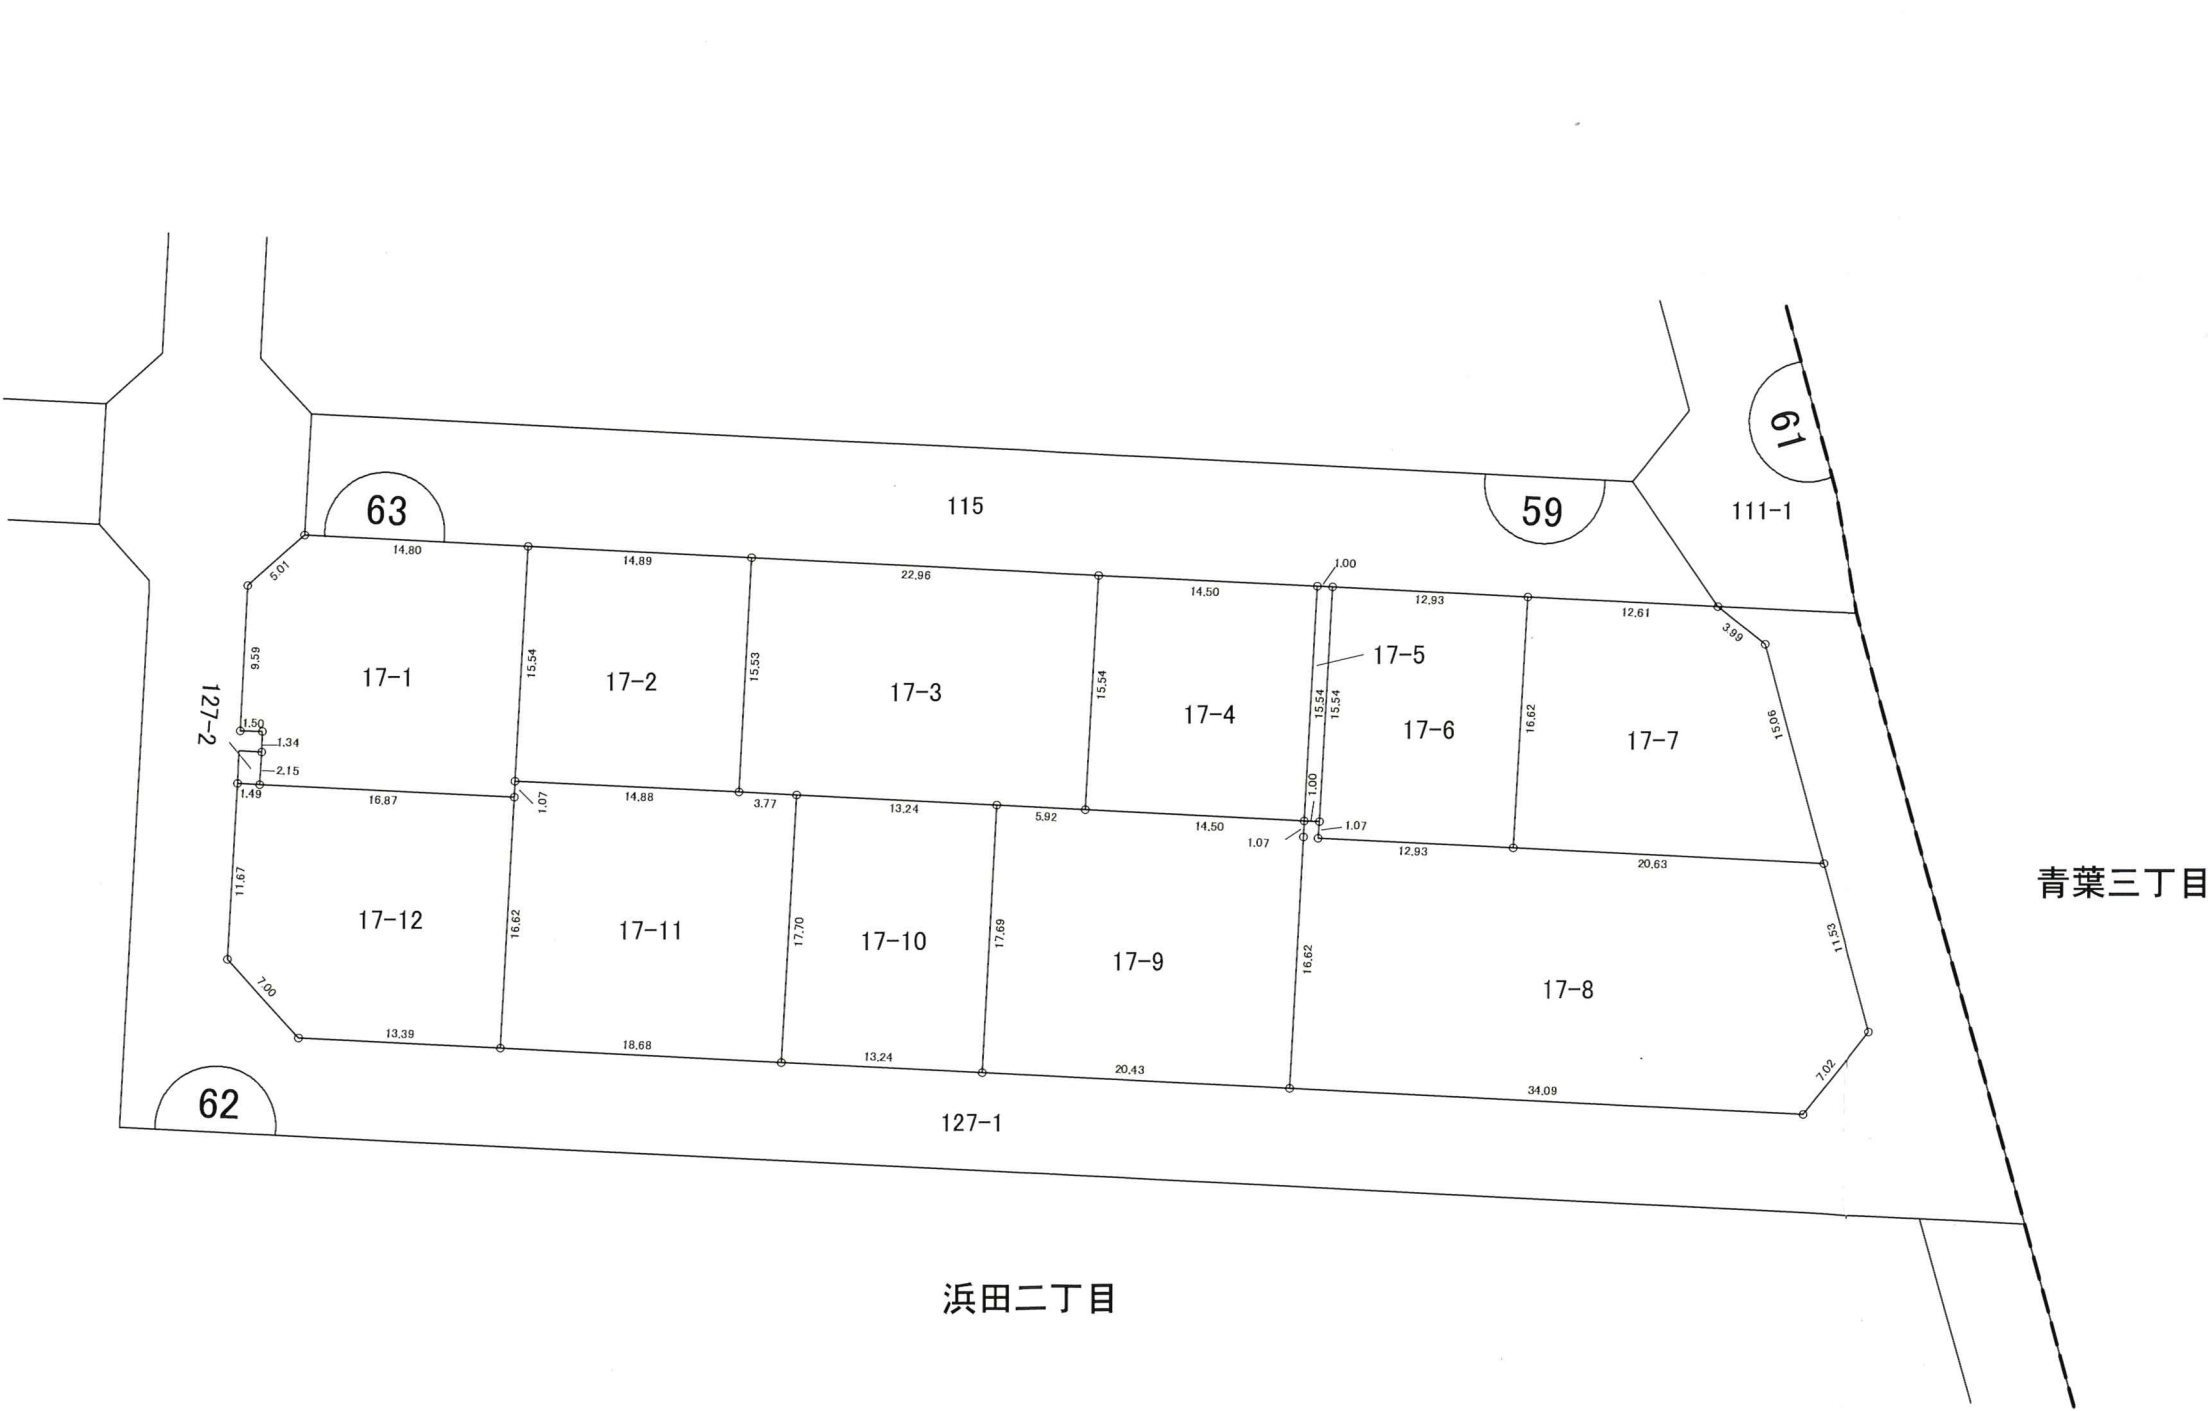

青葉三丁目

浜田二丁目

凡 例	
1-1	地 番
---	大 字 界
---	字 界
---	施 行 地 区 界
---	換 地 の 位 置

PAGE : 1

*** 面積 (座標法) 計算書 ***

[illegible]

* * * 面積（座標法）計算書 * * *

[illegible]

PAGE : 2

* * * 面積 (座標法) 計算書 * * *

[illegible]

* * * 面積 (座標法) 計算書 * * *

[illegible]

PAGE : 3

*** 面積 (座標法) 計算書 ***

测点名	夹 角	方向角	距 離	[1]	[2]	[3]	[2]*[3]
				X(i)	Y(i)	X(i+1)-X(i-1)	
63-K18	89-50-11	92-48-29	1.000	88885.052	-6596.945	-15.576	102754.015320
63-K22F	90-09-50	2-58-19	15.546	88885.003	-6595.946	15.476	-102078.860296
63-K20F	89-57-02	272-55-21	1.000	88900.528	-6595.140	15.576	-102725.900640
63-K4F	90-02-57	182-58-18	15.548	88900.579	-6596.139	-15.476	102081.847164
						倍面積	31.101548
						面 積	15.55
						坪 数	4.70

*** 面積 (座標法) 計算書 ***

[illegible]

PAGE : 4

* * * 面積 (座標法) 計算書 * * *

测点名	夾 角	方向角	距 離	[1] X(i)	[2] Y(i)	[3] X(i+1)-X(i-1)	[2]*[3]
63-K23F	90-02-26	182-58-17	16.629	88899.868	-6582.226	-15.962	105065.491412
63-K24F	89-58-13	92-56-30	20.636	88883.261	-6583.088	-17.666	116296.832608
63-K5F	71-30-54	344-27-24	15.069	88882.202	-6562.479	13.459	-88324.404861
D63-11	144-21-44	308-49-08	3.993	88896.720	-6566.517	17.021	-111768.685857
D63-12	144-06-43	272-55-51	12.615	88899.223	-6569.628	3.148	-20681.188944
						倍面積	588.044358
						面 積	294.02
						坪 数	88.94

* * * 面積 (座標法) 計算書 * * *

[illegible]

PAGE : 5

*** 面積 (座標法) 計算書 ***

[illegible]

* * * 面積 (座標法) 計算書 * * *

测点名	夾角	方向角	距離	[1] X(i)	[2] Y(i)	[3] X(i+1)-X(i-1)	[2]*[3]
63-K15	89-56-28	182-56-22	17.706	88886.779	-6630.575	-16.990	112653.469250
63-K8F	89-59-39	92-56-01	13.247	88869.096	-6631.483	-18.361	121760.659363
63-K7F	90-00-42	2-56-43	17.691	88868.418	-6618.253	16.990	-112444.118470
63-K16	90-03-11	272-59-54	13.249	88886.086	-6617.344	18.361	-121501.053184
						倍面積	468.956959
						面 積	234.47
						坪 数	70.92

PAGE : 6

*** 面積 (座標法) 計算書 ***

[illegible]

* * * 面積 (座標法) 計算書 * * *

测点名	夾 角	方向角	距 離	[1] X(i)	[2] Y(i)	[3] X(i+1)-X(i-1)	[2]*[3]
D63-6	90-09-04	182-59-05	11.677	88887.587	-6667.616	-11.587	77257.666592
D63-7	134-47-54	137-46-59	7.005	88875.926	-6668.224	-16.849	112352.906176
D63-8	135-09-09	92-56-08	13.396	88870.738	-6663.517	-5.874	39141.498858
63-K10F	90-03-02	2-59-10	16.624	88870.052	-6650.139	15.915	-105836.962185
63-K12	89-56-10	272-55-20	16.870	88886.653	-6649.273	17.461	-116102.955853
D63-5	179-54-41	272-50-01	1.497	88887.513	-6666.121	0.934	-6226.157014
						倍面積	585.996574
						面 積	292.99
						坪 數	88.63