

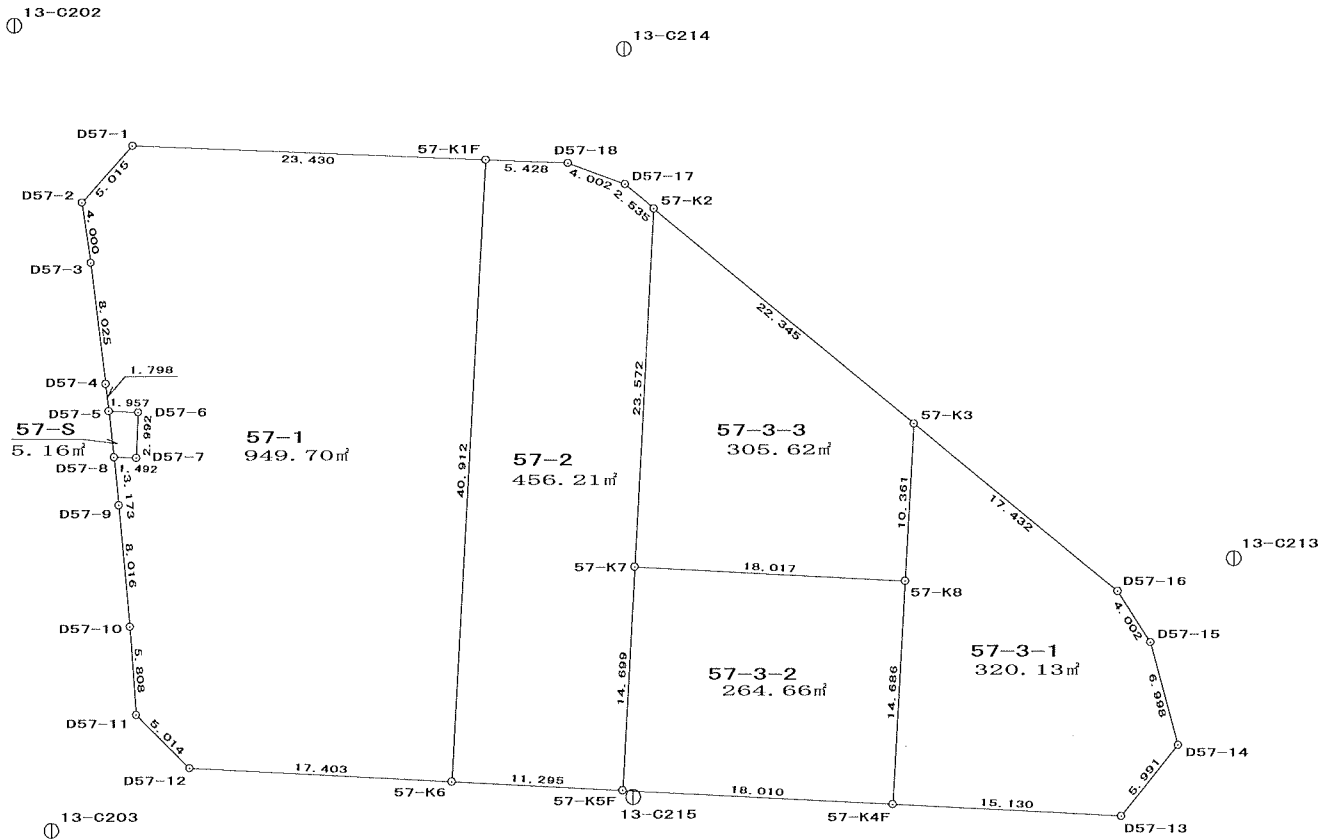


画地出来形確認測量原図

業務委託名	平成14年度 浜田地区画地出来形確認測量業務
-------	------------------------

縮尺	500
----	-----

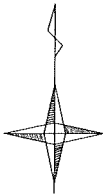

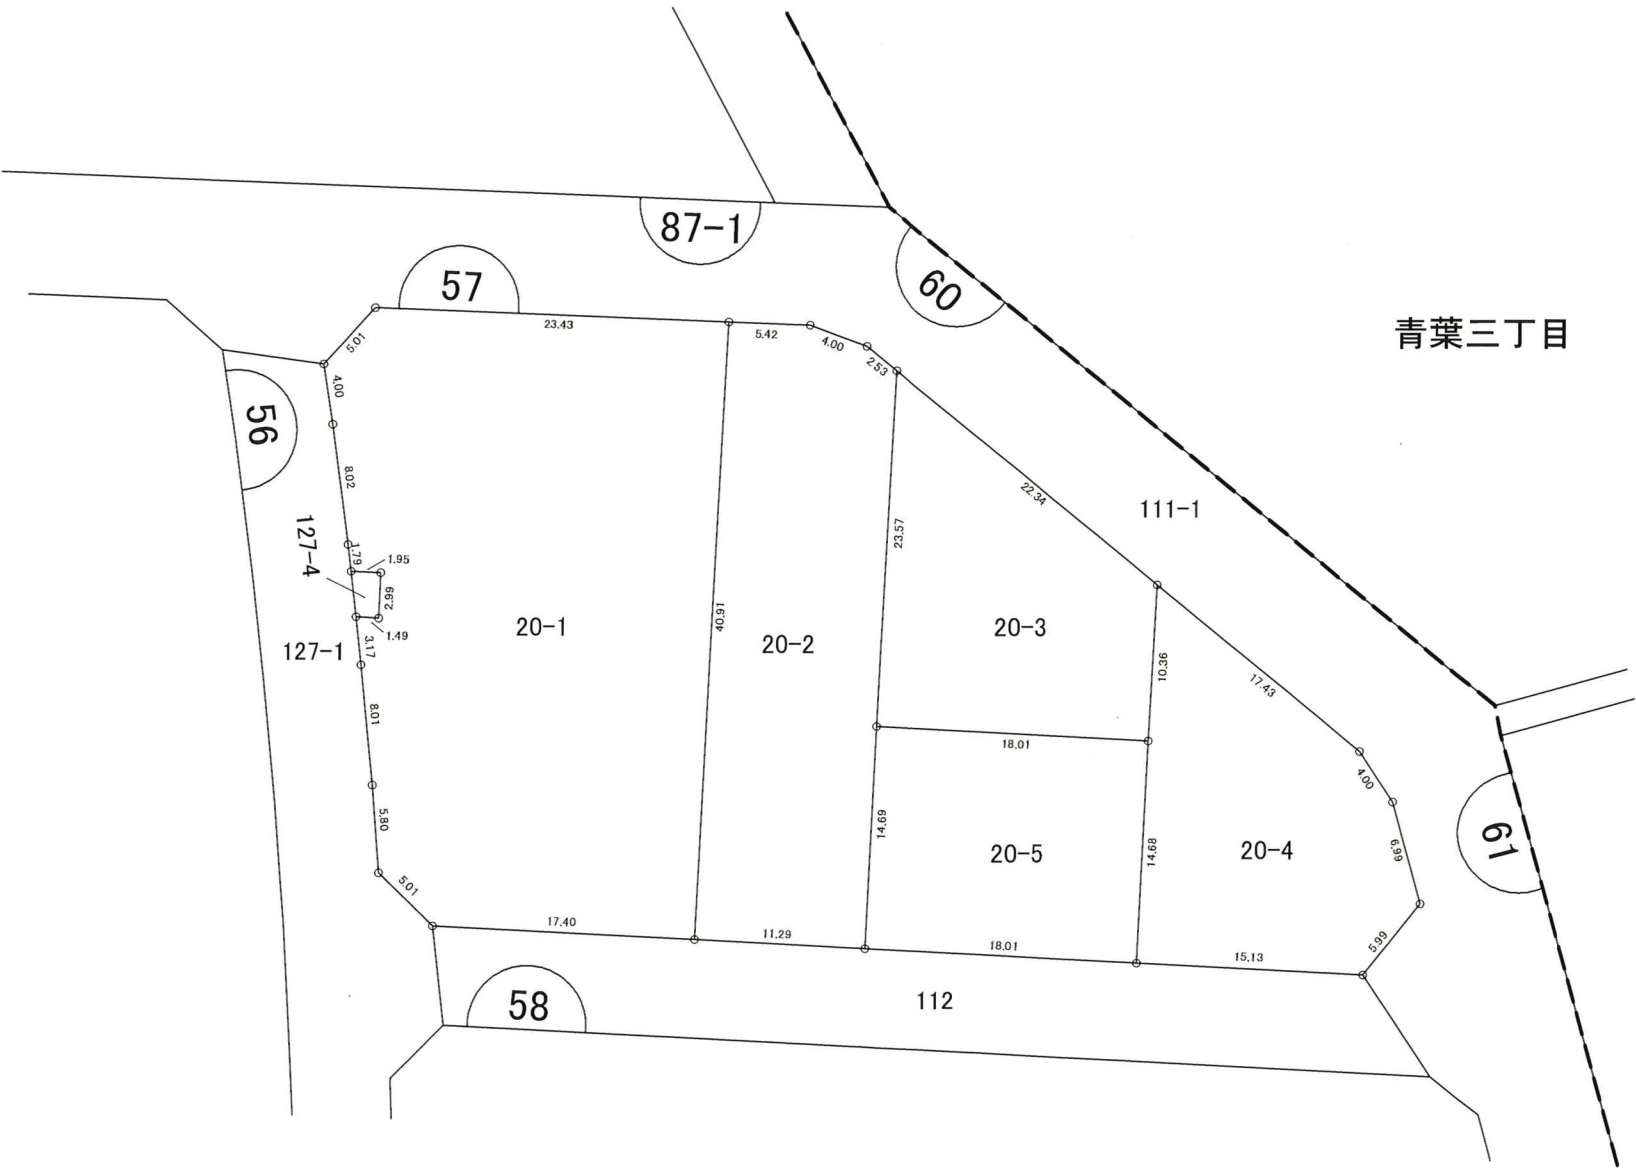

凡 例	
1-1	地 番
---	大 字 界
----	字 界
—	施 行 地 区 界
□	換 地 の 位 置

PAGE : 2

*** 面積 (座標法) 計算書 ***

[illegible]

* * * 面積 (座標法) 計算書 * * *

[illegible]

PAGE : 3

*** 面積 (座標法) 計算書 ***

测点名	夾 角	方向角	距 離	[1]	[2]	[3]	[2]*[3]
				X(i)	Y(i)	X(i+1)-X(i-1)	
57-K7	89-58-00	182-55-43	14.699	89012.258	-6632.165	-13.749	91185.636585
57-K5F	89-59-24	92-55-07	18.010	88997.578	-6632.916	-15.597	103453.590852
57-K4F	90-02-10	2-57-17	14.686	88996.661	-6614.929	13.749	-90948.658821
57-K8	90-00-26	272-57-43	18.017	89011.327	-6614.172	15.597	-103161.240684
						倍面積	529.327932
						面 積	264.66
						坪 数	80.06

* * * 面積 (座標法) 計算書 * * *

测点名	夾 角	方向角	距 離	[1] X(i)	[2] Y(i)	[3] X(i+1)-X(i-1)	[2]*[3]
57-K2	53-42-58	182-55-14	23.572	89035.799	-6630.964	-9.417	62443.787988
57-K7	90-02-29	92-57-43	18.017	89012.258	-6632.165	-24.472	162302.341880
57-K8	89-55-53	2-53-36	10.361	89011.327	-6614.172	9.417	-62285.657724
57-K3	126-18-40	309-12-16	22.345	89021.675	-6613.649	24.472	-161849.218328
						倍面積	611.253816
						面 積	305.62
						坪 数	92.45