

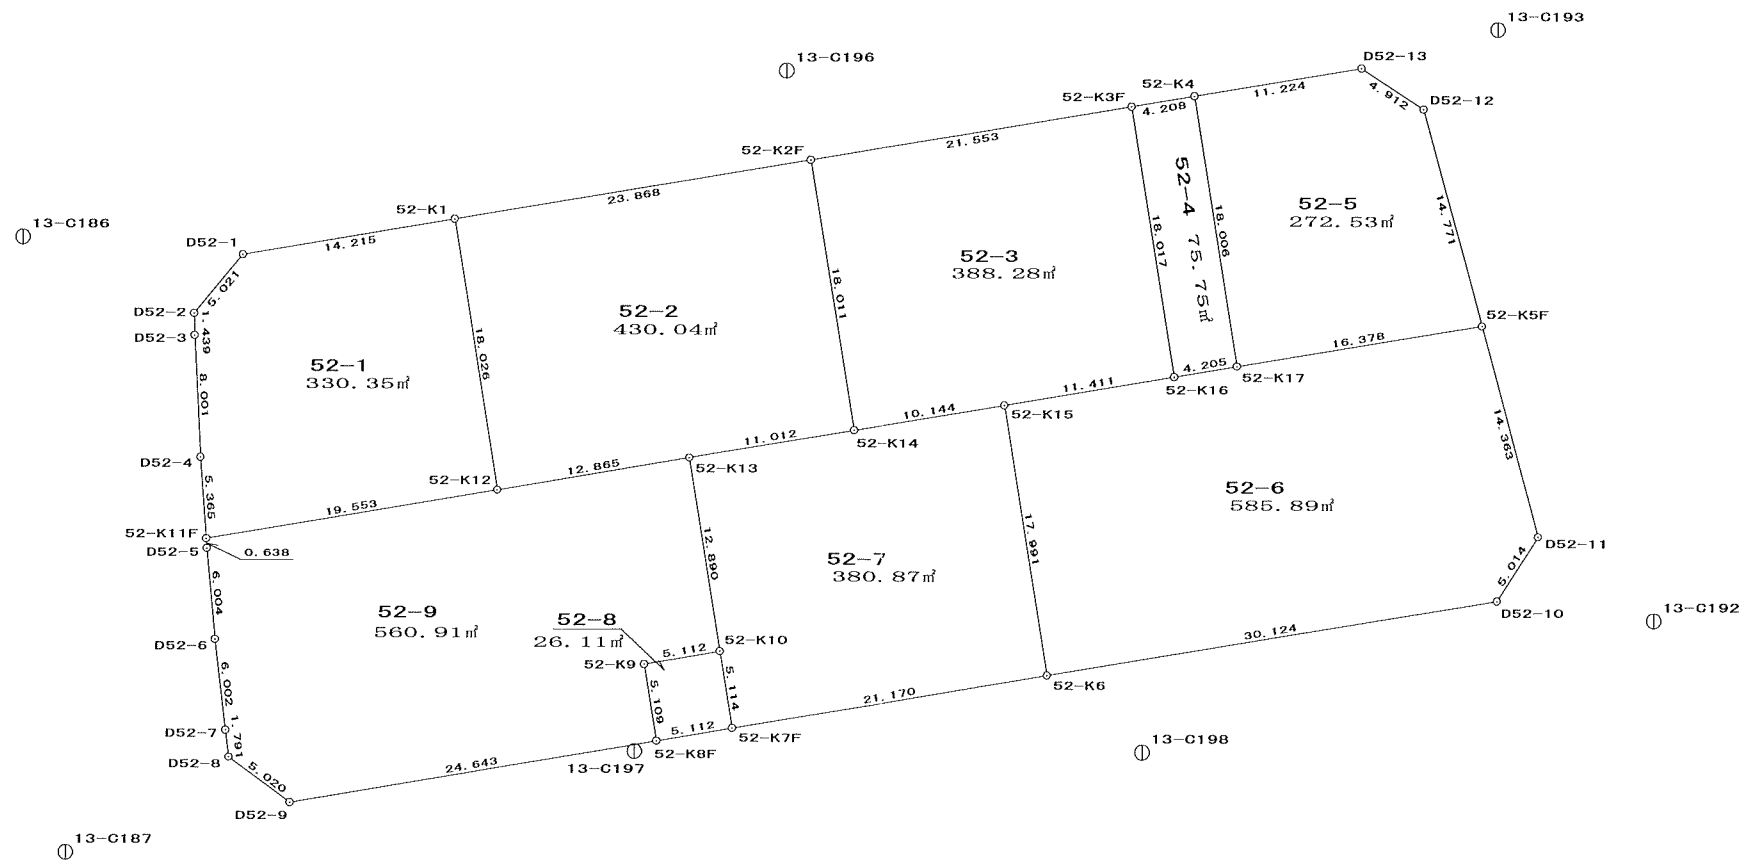
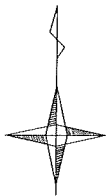


画地出来形確認測量原図

業務委託名	平成14年度 浜田地区画地出来形確認測量業務
-------	------------------------

縮尺	500
----	-----

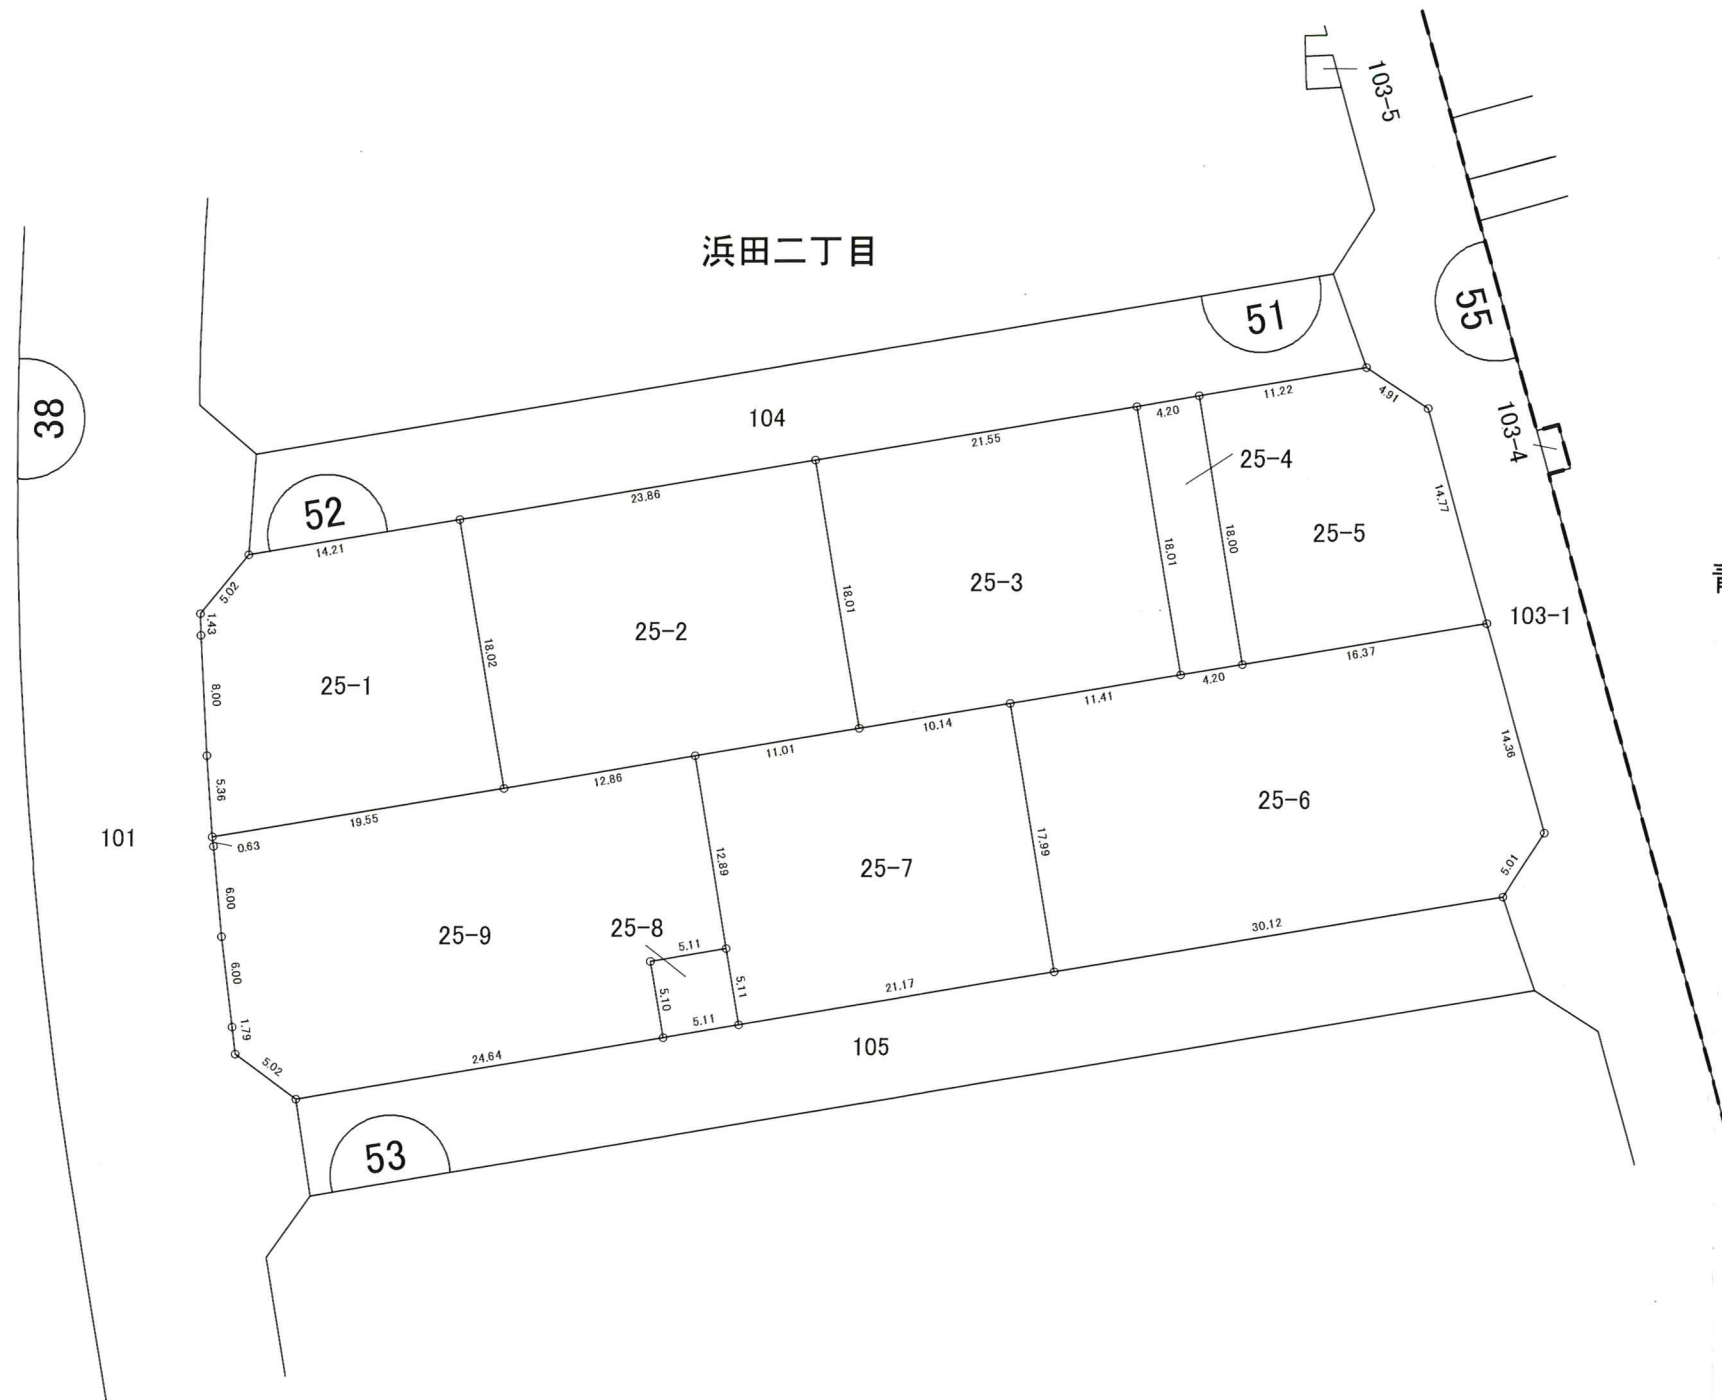

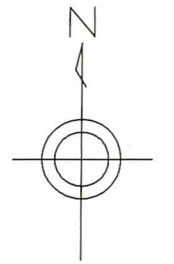

凡	例
1-1	地 番
— — —	大 字 界
- - - - -	字 界
—————	施 行 地 区 界
 	換 地 の 位 置

PAGE : 1

* * * 面積 (座標法) 計算書 * * *

測点名	夾 角	方向角	距 離	[1]	[2]	[3]	[2]*[3]
				X(i)	Y(i)	X(i+1)-X(i-1)	
D52-1	138-56-47	219-27-49	5.021	89214.074	-6734.701	-6.218	41876.370818
D52-2	138-42-15	178-10-04	1.439	89210.198	-6737.892	-5.314	35805.158088
D52-3	178-43-22	176-53-26	8.001	89208.760	-6737.846	-9.427	63517.674242
D52-4	178-44-51	175-38-17	5.365	89200.771	-6737.412	-13.338	89863.601256
52-K11F	84-54-14	80-32-31	19.553	89195.422	-6737.004	-2.136	14390.240544
52-K12	89-59-50	350-32-21	18.026	89198.635	-6717.717	20.994	-141031.750698
52-K1	89-58-41	260-31-02	14.215	89216.416	-6720.680	15.439	-103760.578520
						倍面積	660.715730
						面 積	330.35
						坪 數	99.93

* * * 面積（座標法）計算書 * * *

[illegible]

PAGE : 2

*** * * 面積 (座標法) 計算書 * * ***

[illegible]

* * * 面積 (座標法) 計算書 * * *

测点名	夾 角	方向角	距 離	[1]	[2]	[3]	[2]*[3]
				X(i)	Y(i)	X(i+1)-X(i-1)	
52-K3F	90-00-45	170-30-19	18.017	89223.919	-6675.883	-18.465	123270.179595
52-K16	89-50-31	80-20-50	4.205	89206.149	-6672.911	-17.065	113873.226215
52-K17	90-10-07	350-30-57	18.006	89206.854	-6668.766	18.465	-123138.764190
52-K4	89-58-37	260-29-34	4.208	89224.614	-6671.733	17.065	-113853.123645
						倍面積	151.517975
						面 積	75.75
						坪 数	22.91

PAGE : 3

* * * 面積（座標法）計算書 * * *

测点名	夾 角	方向角	距 離	[1]	[2]	[3]	[2]*[3]
				X(i)	Y(i)	X(i+1)-X(i-1)	
52-K4	90-05-47	170-30-57	18.006	89224.614	-6671.733	-19.628	130952.775324
52-K17	90-00-35	80-31-32	16.378	89206.854	-6668.766	-15.064	100458.291024
52-K5F	83-57-19	344-28-51	14.771	89209.550	-6652.611	16.928	-112615.399008
D52-12	138-51-59	303-20-50	4.912	89223.782	-6656.563	16.932	-112708.924716
D52-13	137-04-20	260-25-10	11.224	89226.482	-6660.666	0.832	-5541.674112
						倍面積	545.068512
						面 積	272.53
						坪 数	82.44

*** 面積（座標法）計算書 ***

[illegible]

PAGE : 4

* * * 面積 (座標法) 計算書 * * *

[illegible]

*** 面積 (座標法) 計算書 ***

[illegible]

PAGE : 5

* * * 面積 (座標法) 計算書 * * *

[illegible]