

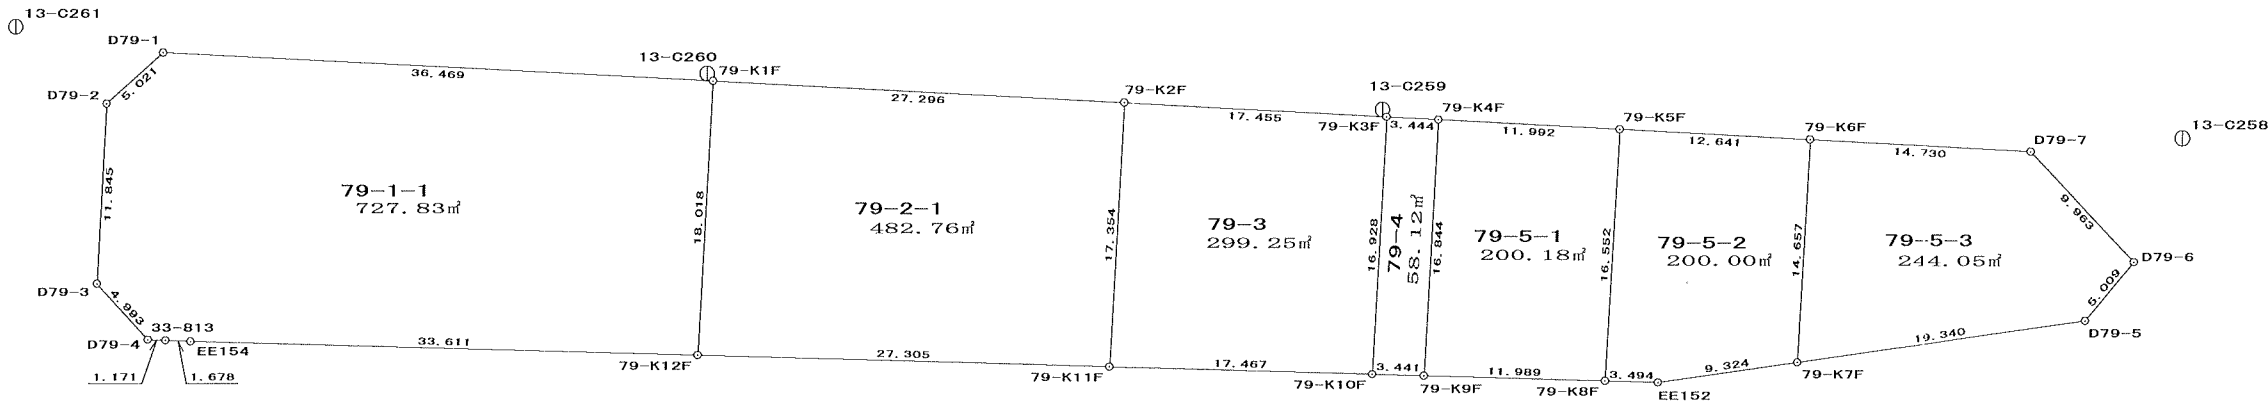


画地出来形確認測量原図

|       |                        |
|-------|------------------------|
| 業務委託名 | 平成14年度 浜田地区画地出来形確認測量業務 |
|-------|------------------------|

|    |     |
|----|-----|
| 縮尺 | 500 |
|----|-----|

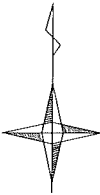

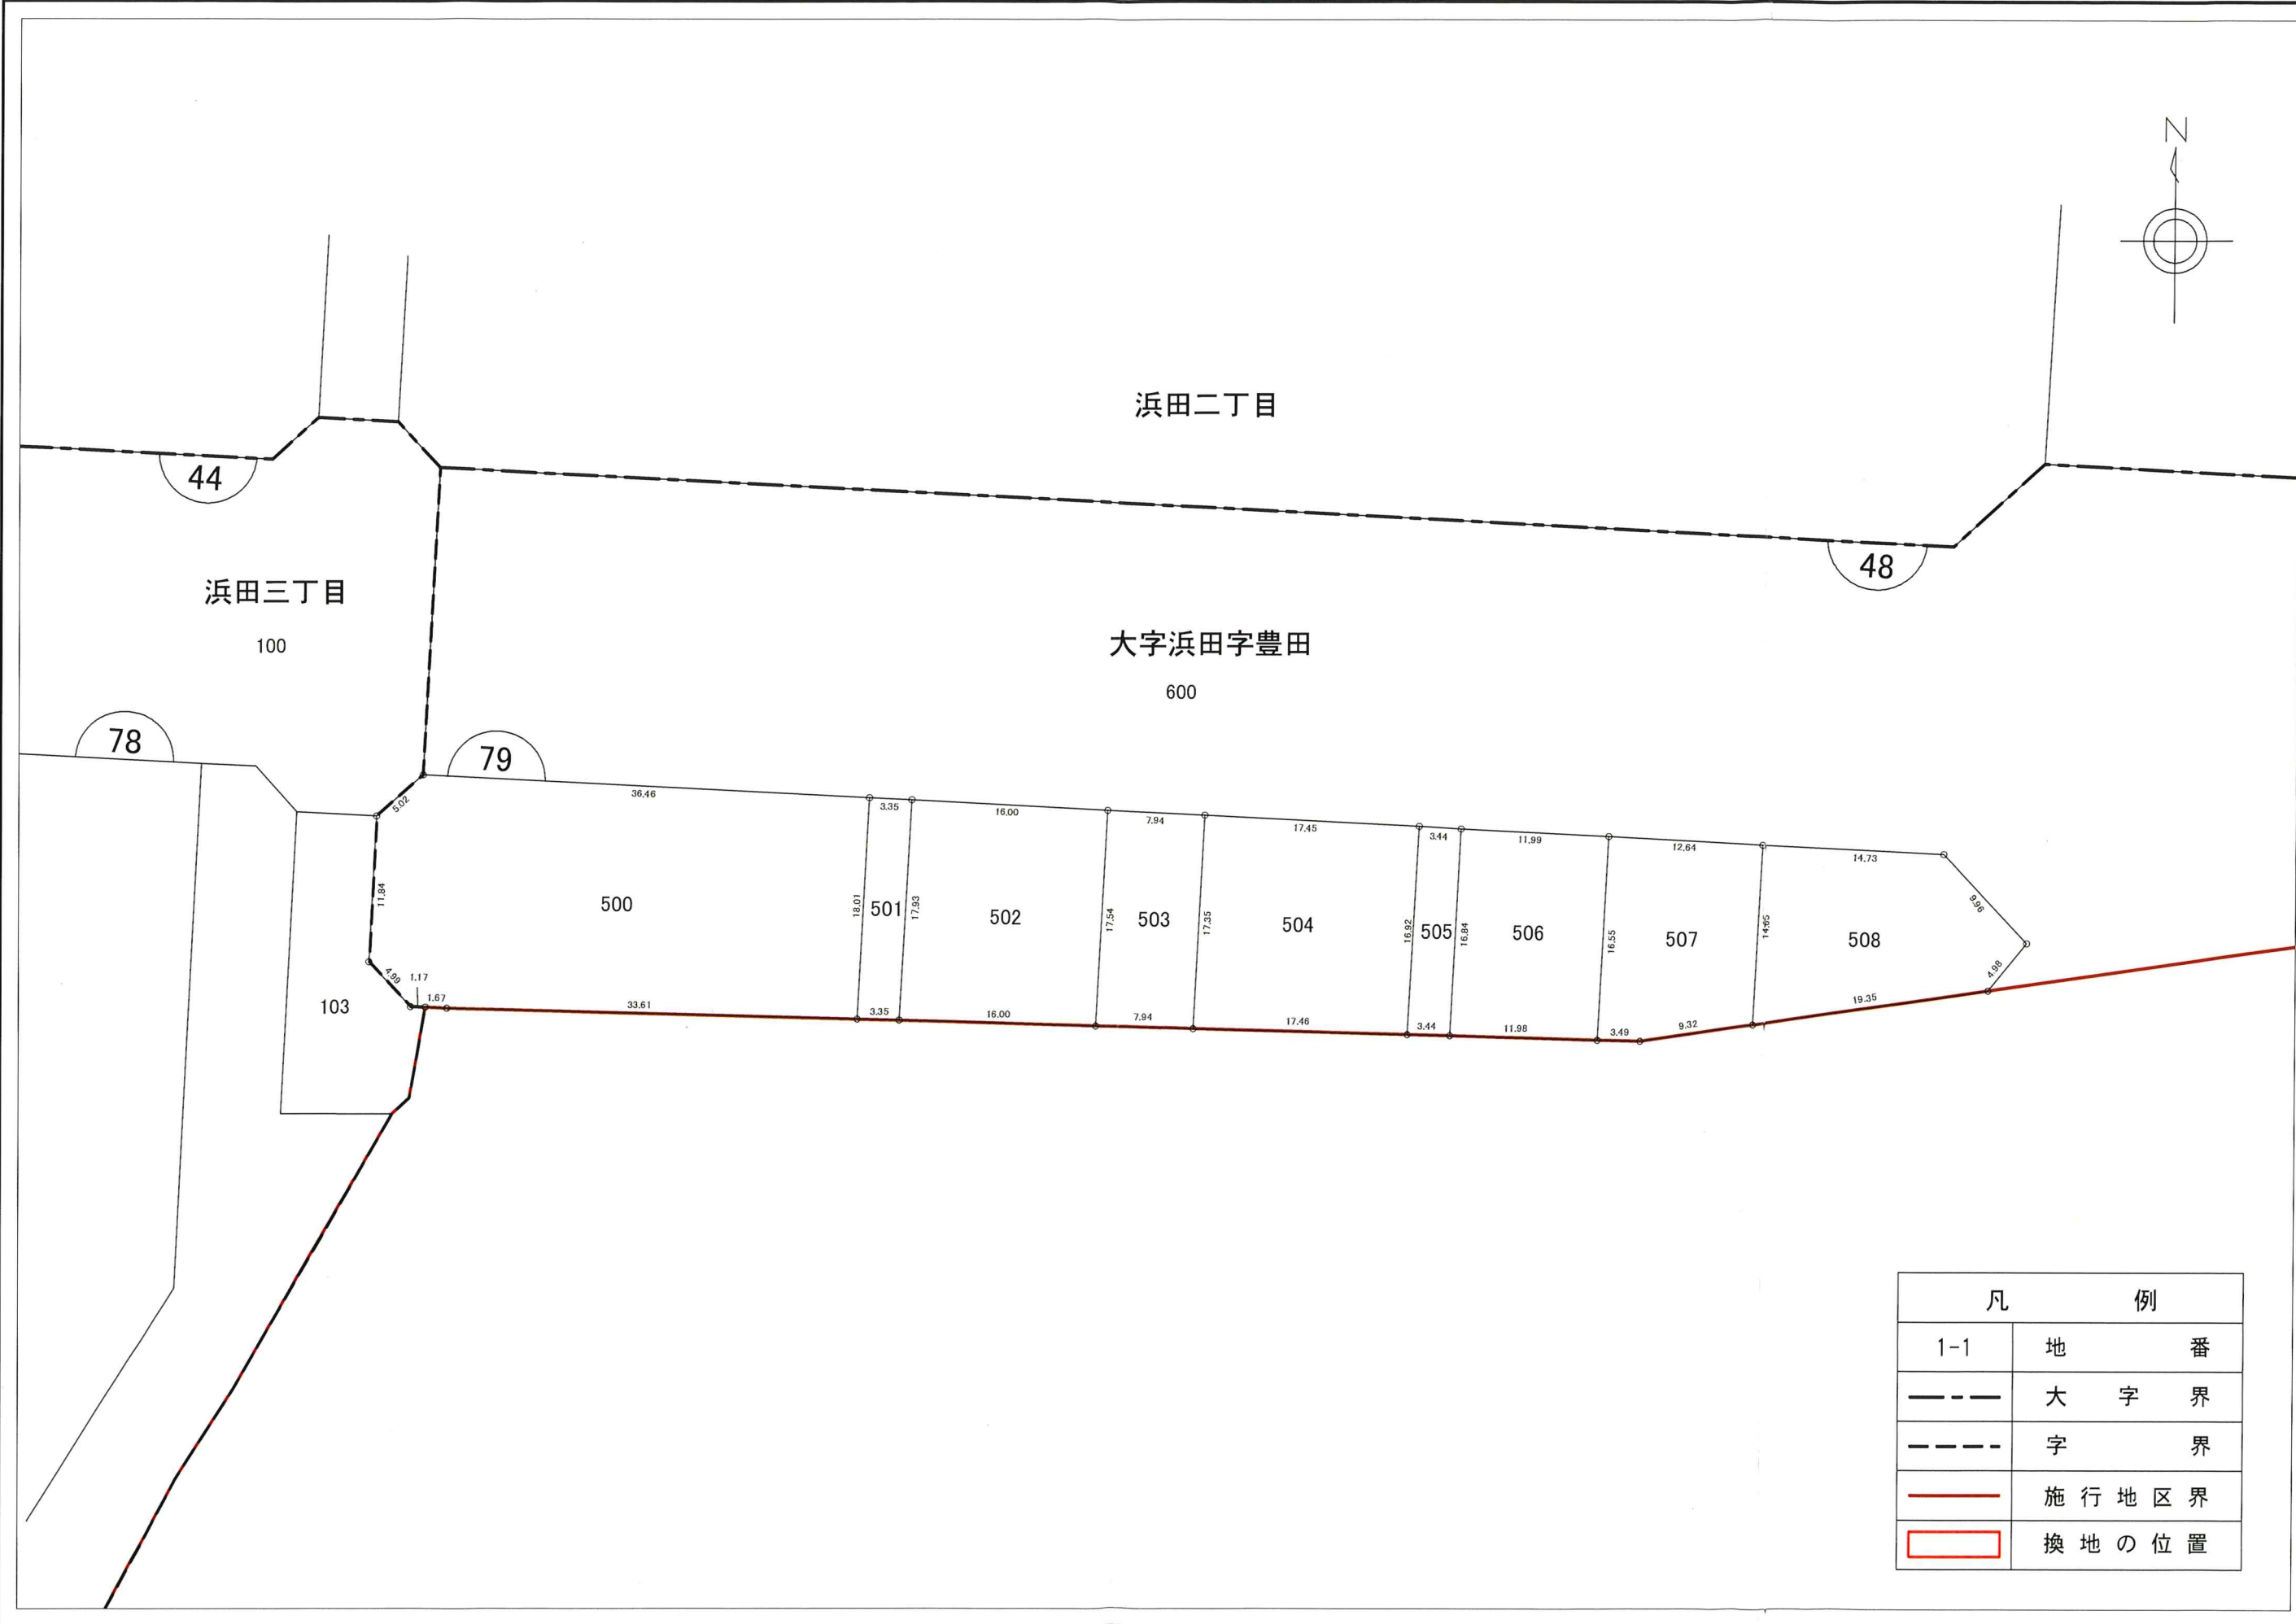

| 凡 例 |           |
|-----|-----------|
| 1-1 | 地 番       |
| --- | 大 字 界     |
| --- | 字 界       |
| —   | 施 行 地 区 界 |
|     | 換 地 の 位 置 |

PAGE : 1

地番 = 79-1-1

\*\*\* 面積 (座標法) 計算書 \*\*\*

地番 = 79-1-2

| 测点名     | 夹 角      | 方向角       | 距 離    | [1]       | [2]       | [3]           | [2]*[3]        |
|---------|----------|-----------|--------|-----------|-----------|---------------|----------------|
|         |          |           |        | X(i)      | Y(i)      | X(i+1)-X(i-1) |                |
| 79-K13  | 90-00-09 | 272-56-34 | 3.350  | 88813.272 | -6822.753 | 18.084        | -123382.665252 |
| 79-K1F  | 90-00-34 | 182-57-08 | 18.018 | 88813.444 | -6826.099 | -17.822       | 121654.736378  |
| 79-K12F | 88-35-06 | 91-32-14  | 3.355  | 88795.450 | -6827.027 | -18.084       | 123459.956268  |
| 79-K14  | 91-24-11 | 2-56-25   | 17.936 | 88795.360 | -6823.673 | 17.822        | -121611.500206 |
|         |          |           |        |           |           | 倍面積           | 120.527188     |
|         |          |           |        |           |           | 面 積           | 60.26          |
|         |          |           |        |           |           | 坪 数           | 18.22          |

PAGE : 2

地番 = 79-2-1

\*\*\* 面積（座標法）計算書 \*\*\*

地番 = 79-2-2

[illegible]

PAGE : 3

地番 = 79-3

\*\*\* 面積 (座標法) 計算書 \*\*\*

地番 = 79-4

| 测点名     | 夾 角      | 方向角       | 距 離    | [1]<br>X(i) | [2]<br>Y(i) | [3]<br>X(i+1)-X(i-1) | [2]*[3]        |
|---------|----------|-----------|--------|-------------|-------------|----------------------|----------------|
| 79-K3F  | 89-58-45 | 182-55-32 | 16.928 | 88811.150   | -6781.407   | -16.729              | 113446.157703  |
| 79-K10F | 88-37-23 | 91-32-55  | 3.441  | 88794.244   | -6782.271   | -16.999              | 115291.824729  |
| 79-K9F  | 91-23-18 | 2-56-13   | 16.844 | 88794.151   | -6778.831   | 16.729               | -113403.063799 |
| 79-K4F  | 90-00-34 | 272-56-47 | 3.444  | 88810.973   | -6777.968   | 16.999               | -115218.678032 |
|         |          |           |        |             |             | 倍面積                  | 116.240601     |
|         |          |           |        |             |             | 面 積                  | 58.12          |
|         |          |           |        |             |             | 坪 数                  | 17.58          |

PAGE : 4

地番 = 79-5-1

**\* \* \* 面積 (座標法) 計算書 \* \* \***

地番 = 79-5-2

| 测点名    | 夾 角       | 方向角       | 距 離    | [1]       | [2]       | [3]           | [2]*[3]        |
|--------|-----------|-----------|--------|-----------|-----------|---------------|----------------|
|        |           |           |        | X(i)      | Y(i)      | X(i+1)-X(i-1) |                |
| 79-K5F | 90-01-09  | 182-57-27 | 16.552 | 88810.358 | -6765.992 | -15.882       | 107457.484944  |
| 79-K8F | 88-35-02  | 91-32-29  | 3.494  | 88793.828 | -6766.846 | -16.624       | 112492.047904  |
| EE152  | 170-12-06 | 81-44-35  | 9.324  | 88793.734 | -6763.353 | 1.245         | -8420.374485   |
| 79-K7F | 101-13-17 | 2-57-52   | 14.657 | 88795.073 | -6754.126 | 15.976        | -107903.916976 |
| 79-K6F | 89-58-26  | 272-56-18 | 12.641 | 88809.710 | -6753.368 | 15.285        | -103225.229880 |
|        |           |           |        |           |           | 倍面積           | 400.011507     |
|        |           |           |        |           |           | 面 積           | 200.00         |
|        |           |           |        |           |           | 坪 数           | 60.50          |

PAGE : 5

地番 = 79-5-3

[illegible]