

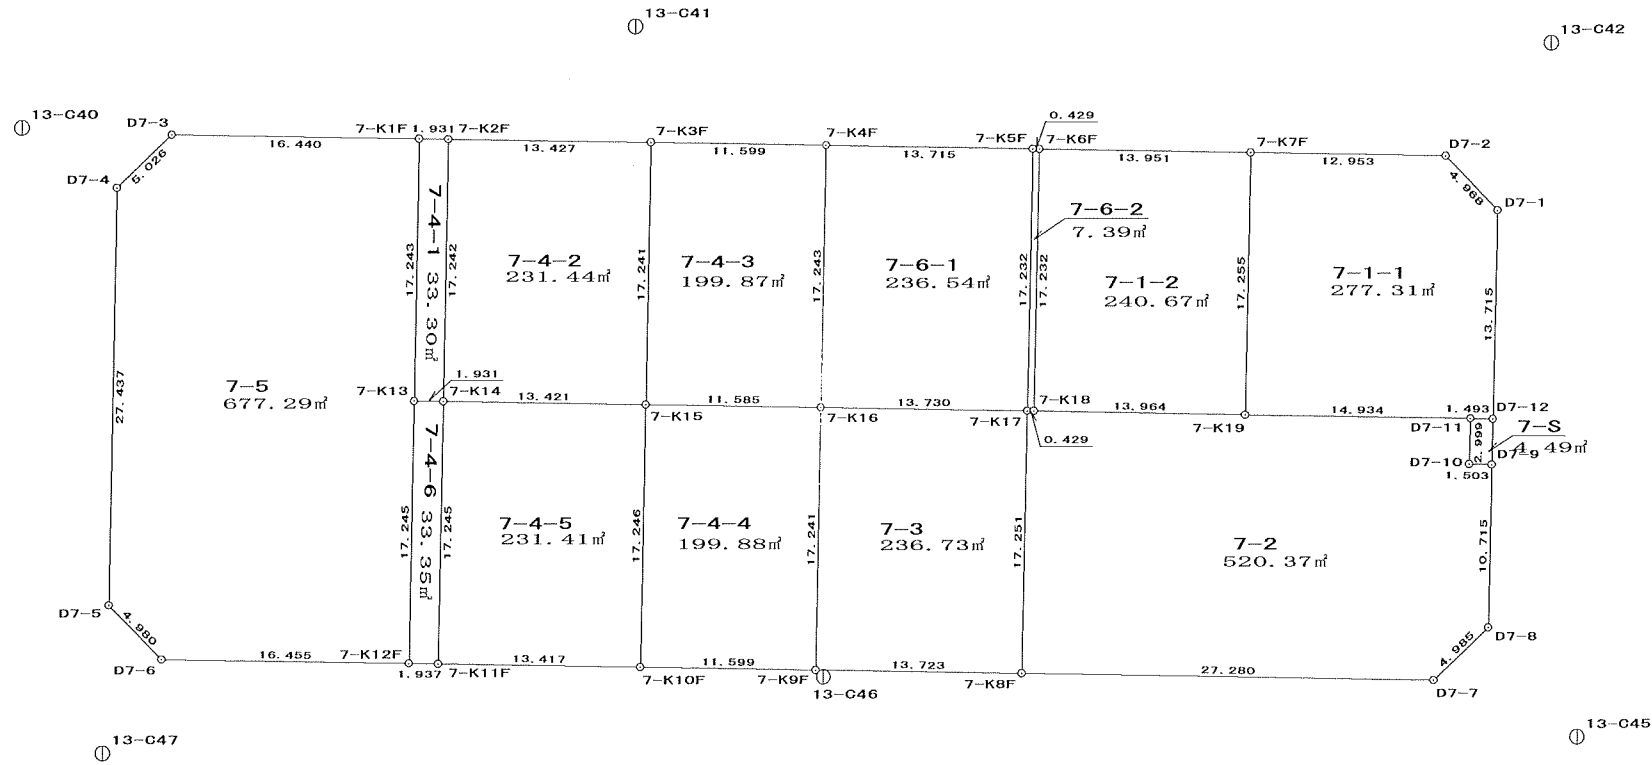
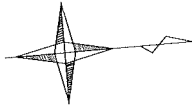


画地出来形確認測量原図

業務委託名	平成14年度 浜田地区画地出来形確認測量業務	縮尺	500
-------	------------------------	----	-----

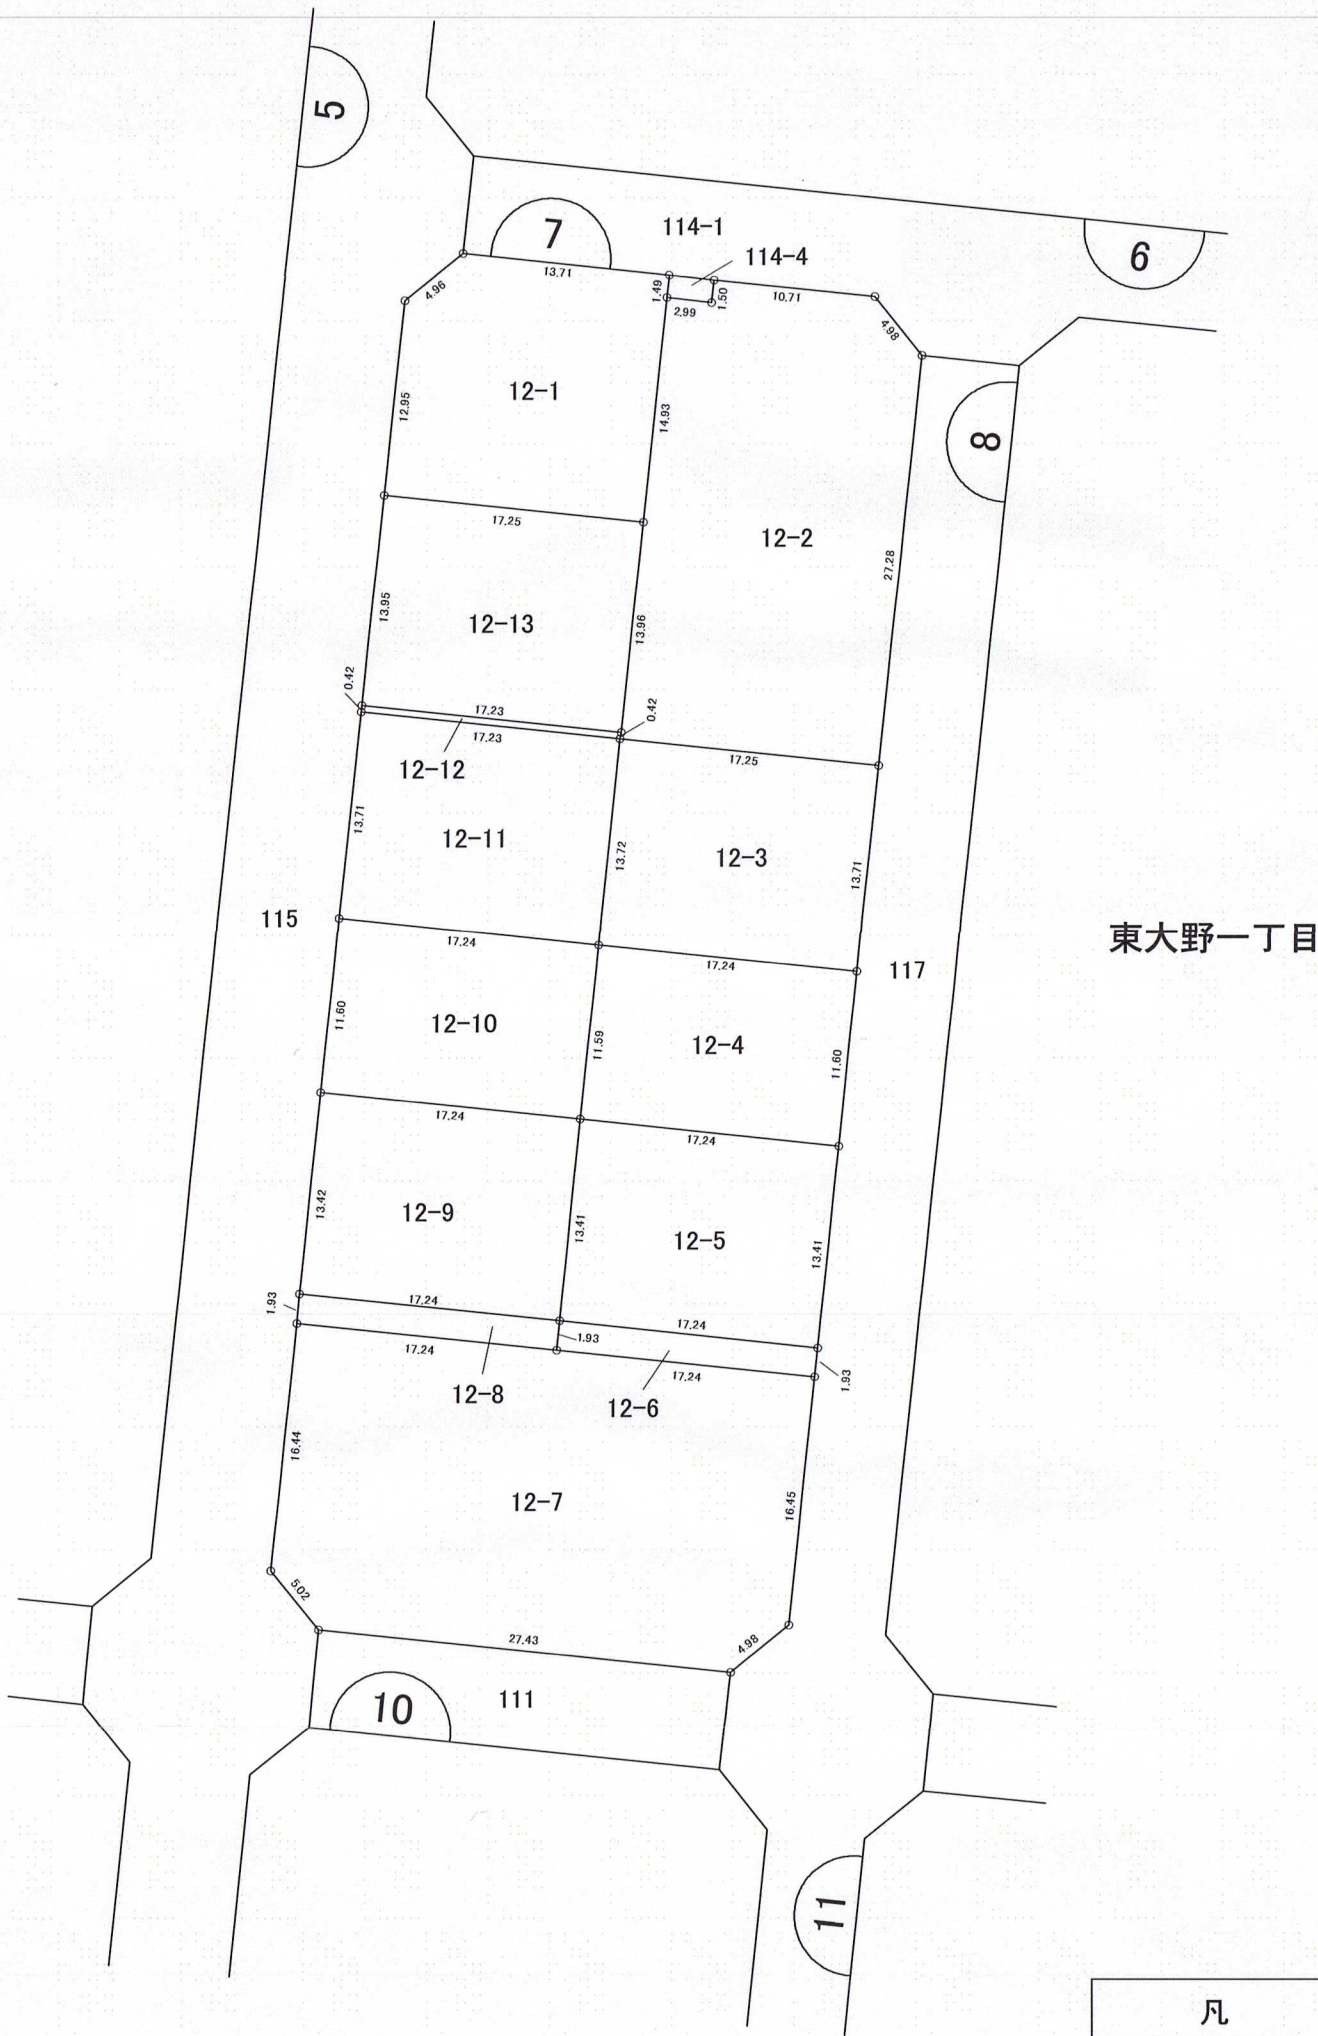

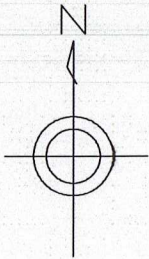

東大野一丁目

凡 例	
1-1	地 番
---	大 字 界
----	字 界
—	施 行 地 区 界
	換 地 の 位 置

PAGE : 1

*** 面積 (座標法) 計算書 ***

测点名	夹 角	方向角	距 離	[1]	[2]	[3]	[2]*[3]
				X(i)	Y(i)	X(i+1)-X(i-1)	
D7-1	135-15-00	231-13-36	4.968	89130.278	-7688.165	-1.683	12939.181695
D7-2	134-44-48	185-58-24	12.953	89127.167	-7692.038	-15.994	123026.455772
7-K7F	89-55-27	95-53-51	17.255	89114.284	-7693.386	-14.656	112754.265216
7-K19	89-59-54	5-53-45	14.934	89112.511	-7676.222	13.082	-100420.336204
D7-11	180-22-20	6-16-05	1.493	89127.366	-7674.688	16.339	-125396.727232
D7-12	89-42-31	275-58-36	13.715	89128.850	-7674.525	2.912	-22348.216800
						倍面積	554.622447
						面 積	277.31
						坪 数	83.88

* * * 面積 (座標法) 計算書 * * *

測点名	夾角	方向角	距離	[1] X(i)	[2] Y(i)	[3] X(i+1)-X(i-1)	[2]*[3]
7-K7F	90-04-21	185-58-12	13.951	89114.284	-7693.386	-12.102	93105.357372
7-K6F	89-58-21	95-56-33	17.232	89100.409	-7694.837	-15.659	120493.452583
7-K18	90-07-30	6-04-03	13.964	89098.625	-7677.698	12.102	-92915.501196
7-K19	89-49-48	275-53-51	17.255	89112.511	-7676.222	15.659	-120201.960298
						倍面積	481.348461
						面 積	240.67
						坪 數	72.80

現場名 : 浜田地区画地出来形確認測量
地区名 : 青森市浜田地区

PAGE : 2

東大野一丁目12-2

*** 面積 (座標法) 計算書 ***

地番 = 7-2
測点名

測点名	夾 角	方向角	距 離	[1]	[2]	[3]	[2]*[3]
				X(i)	Y(i)	X(i+1)-X(i-1)	
7-K19	180-10-18	186-04-03	13.964	89112.511	-7676.222	-28.741	220622.296502
7-K18	179-56-55	186-00-58	0.429	89098.625	-7677.698	-14.313	109890.891474
7-K17	89-56-35	95-57-33	17.251	89098.198	-7677.743	-2.218	17029.233974
7-K8F	90-00-22	5-57-55	27.280	89096.407	-7660.585	25.341	-194126.884485
D7-7	135-03-07	321-01-02	4.985	89123.539	-7657.750	31.007	-237443.854250
D7-8	134-57-40	275-58-42	10.715	89127.414	-7660.886	4.991	-38235.482026
D7-9	90-17-10	186-15-52	1.503	89128.530	-7671.543	-0.378	2899.843254
D7-10	270-03-09	276-19-01	2.999	89127.036	-7671.707	-1.164	8929.866948
D7-11	89-34-44	185-53-45	14.934	89127.366	-7674.688	-14.525	111474.843200
倍面積						1040.754591	
面 積						520.37	
坪 数						157.41	

東大野一丁目12-3

*** 面積 (座標法) 計算書 ***

地番 = 7-3
測点名

測点名	夾 角	方向角	距 離	[1] X(i)	[2] Y(i)	[3] X(i+1)-X(i-1)	[2]*[3]
7-K17	89-57-57	185-55-30	13. 727	89098. 198	-7677. 743	-11. 863	91081. 065209
7-K16	90-00-14	95-55-44	17. 242	89084. 544	-7679. 160	-15. 435	118527. 834600
7-K9F	90-02-01	5-57-45	13. 718	89082. 763	-7662. 010	11. 863	-90894. 424630
7-K8F	89-59-48	275-57-33	17. 251	89096. 407	-7660. 585	15. 435	-118241. 129475
倍面積						473. 345704	
面 積						236. 67	
坪 数						71. 59	

PAGE : 3

*** 面積 (座標法) 計算書 ***

測点名	夾 角	方向角	距 離	[1]	[2]	[3]	[2]*[3]
				X(i)	Y(i)	X(i+1)-X(i-1)	
7-K2F	90-02-52	185-58-24	1.931	89061.451	-7698.913	-0.141	1085.546733
7-K1F	89-57-07	95-55-31	17.243	89059.530	-7699.114	-3.701	28494.420914
7-K13	90-01-07	5-56-38	1.931	89057.750	-7681.963	0.141	-1083.156783
7-K14	89-58-54	275-55-32	17.242	89059.671	-7681.763	3.701	-28430.204863
						倍面積	66.606001
						面 積	33.30
						坪 數	10.07

*** 面積 (座標法) 計算書 ***

[illegible]

PAGE : 4

*** 面積 (座標法) 計算書 ***

[illegible]

* * * 面積 (座標法) 計算書 * * *

测点名	夾 角	方向角	距 離	[1] X(i)	[2] Y(i)	[3] X(i+1)-X(i-1)	[2]*[3]
7-K16	90-03-10	185-58-54	11.592	89084.544	-7679.160	-9.748	74856.451680
7-K15	90-00-11	95-59-05	17.245	89073.015	-7680.368	-13.327	102356.264336
7-K10F	89-59-00	5-58-05	11.609	89071.217	-7663.217	9.748	-74701.039316
7-K9F	89-57-39	275-55-44	17.242	89082.763	-7662.010	13.327	-102111.607270
						倍面積	400.069430
						面 積	200.03
						坪 數	60.51

PAGE : 5

* * * 面積 (座標法) 計算書 * * *

测点名	夾 角	方向角	距 離	[1] X(i)	[2] Y(i)	[3] X(i+1)-X(i-1)	[2]*[3]
7-K15	89-59-00	185-58-05	13.417	89073.015	-7680.368	-11.546	88677.528928
7-K14	89-59-59	95-58-04	17.245	89059.671	-7681.763	-15.137	116278.846531
7-K11F	89-59-54	5-57-58	13.412	89057.878	-7664.611	11.546	-88495.598606
7-K10F	90-01-07	275-59-05	17.245	89071.217	-7663.217	15.137	-115998.115729
						倍面積	462.661124
						面 積	231.33
						坪 数	69.97

* * * 面積 (座標法) 計算書 * * *

[illegible]

PAGE : 6

* * * 面積 (座標法) 計算書 * * *

[illegible]

* * * 面積 (座標法) 計算書 * * *

测点名	夾 角	方向角	距 離	[1]	[2]	[3]	[2]*[3]
				X(i)	Y(i)	X(i+1)-X(i-1)	
7-K5F	90-01-39	185-58-12	13.710	89099.982	-7694.882	-11.852	91199.741464
7-K4F	90-01-44	95-59-56	17.242	89086.346	-7696.308	-15.438	118815.602904
7-K16	89-55-34	5-55-30	13.727	89084.544	-7679.160	11.852	-91013.404320
7-K17	90-01-03	275-56-33	17.232	89098.198	-7677.743	15.438	-118528.996434
						倍面積	472.943614
						面 積	236.47
						坪 数	71.53

PAGE : 7

*** 面積 (座標法) 計算書 ***

测点名	夾 角	方向角	距 離	[1] X(i)	[2] Y(i)	[3] X(i+1)-X(i-1)	[2]*[3]
7-K6F	90-04-25	186-00-58	0.429	89100.409	-7694.837	1.357	-10441.893809
7-K5F	89-55-35	95-56-33	17.232	89099.982	-7694.882	-2.211	17013.384102
7-K17	90-04-25	6-00-58	0.429	89098.198	-7677.743	-1.357	10418.697251
7-K18	89-55-35	275-56-33	17.232	89098.625	-7677.698	2.211	-16975.390278
						倍面積	14.797266
						面 積	7.39
						坪 数	2.23