

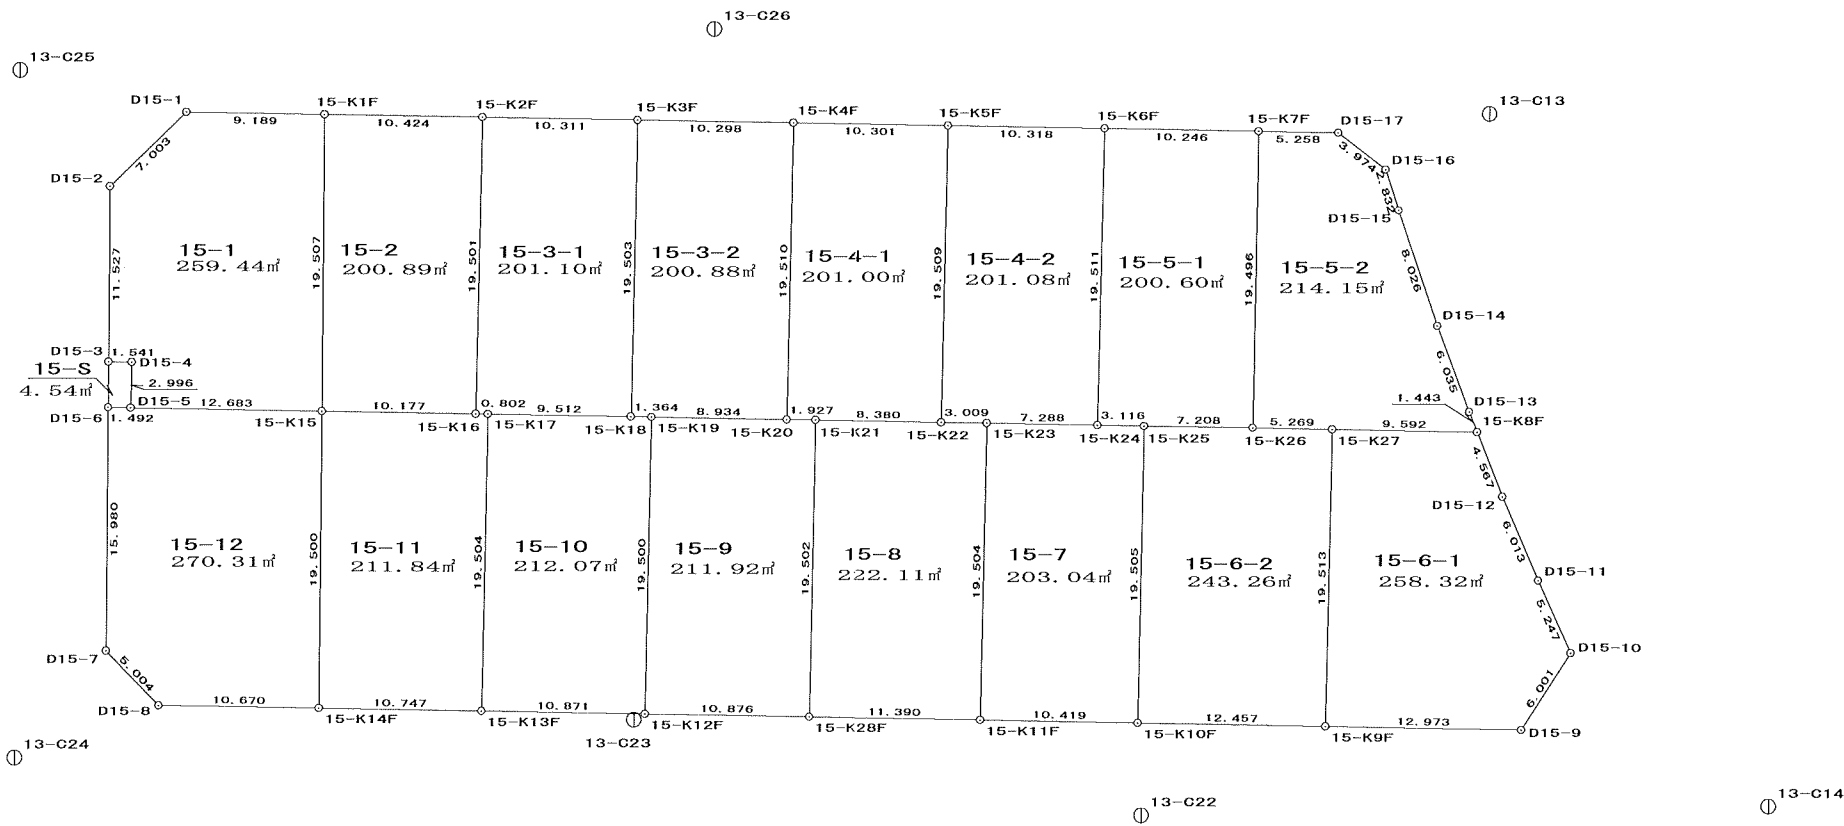
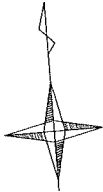


画地出来形確認測量原図

|       |                        |
|-------|------------------------|
| 業務委託名 | 平成14年度 浜田地区画地出来形確認測量業務 |
|-------|------------------------|

|    |     |
|----|-----|
| 縮尺 | 500 |
|----|-----|

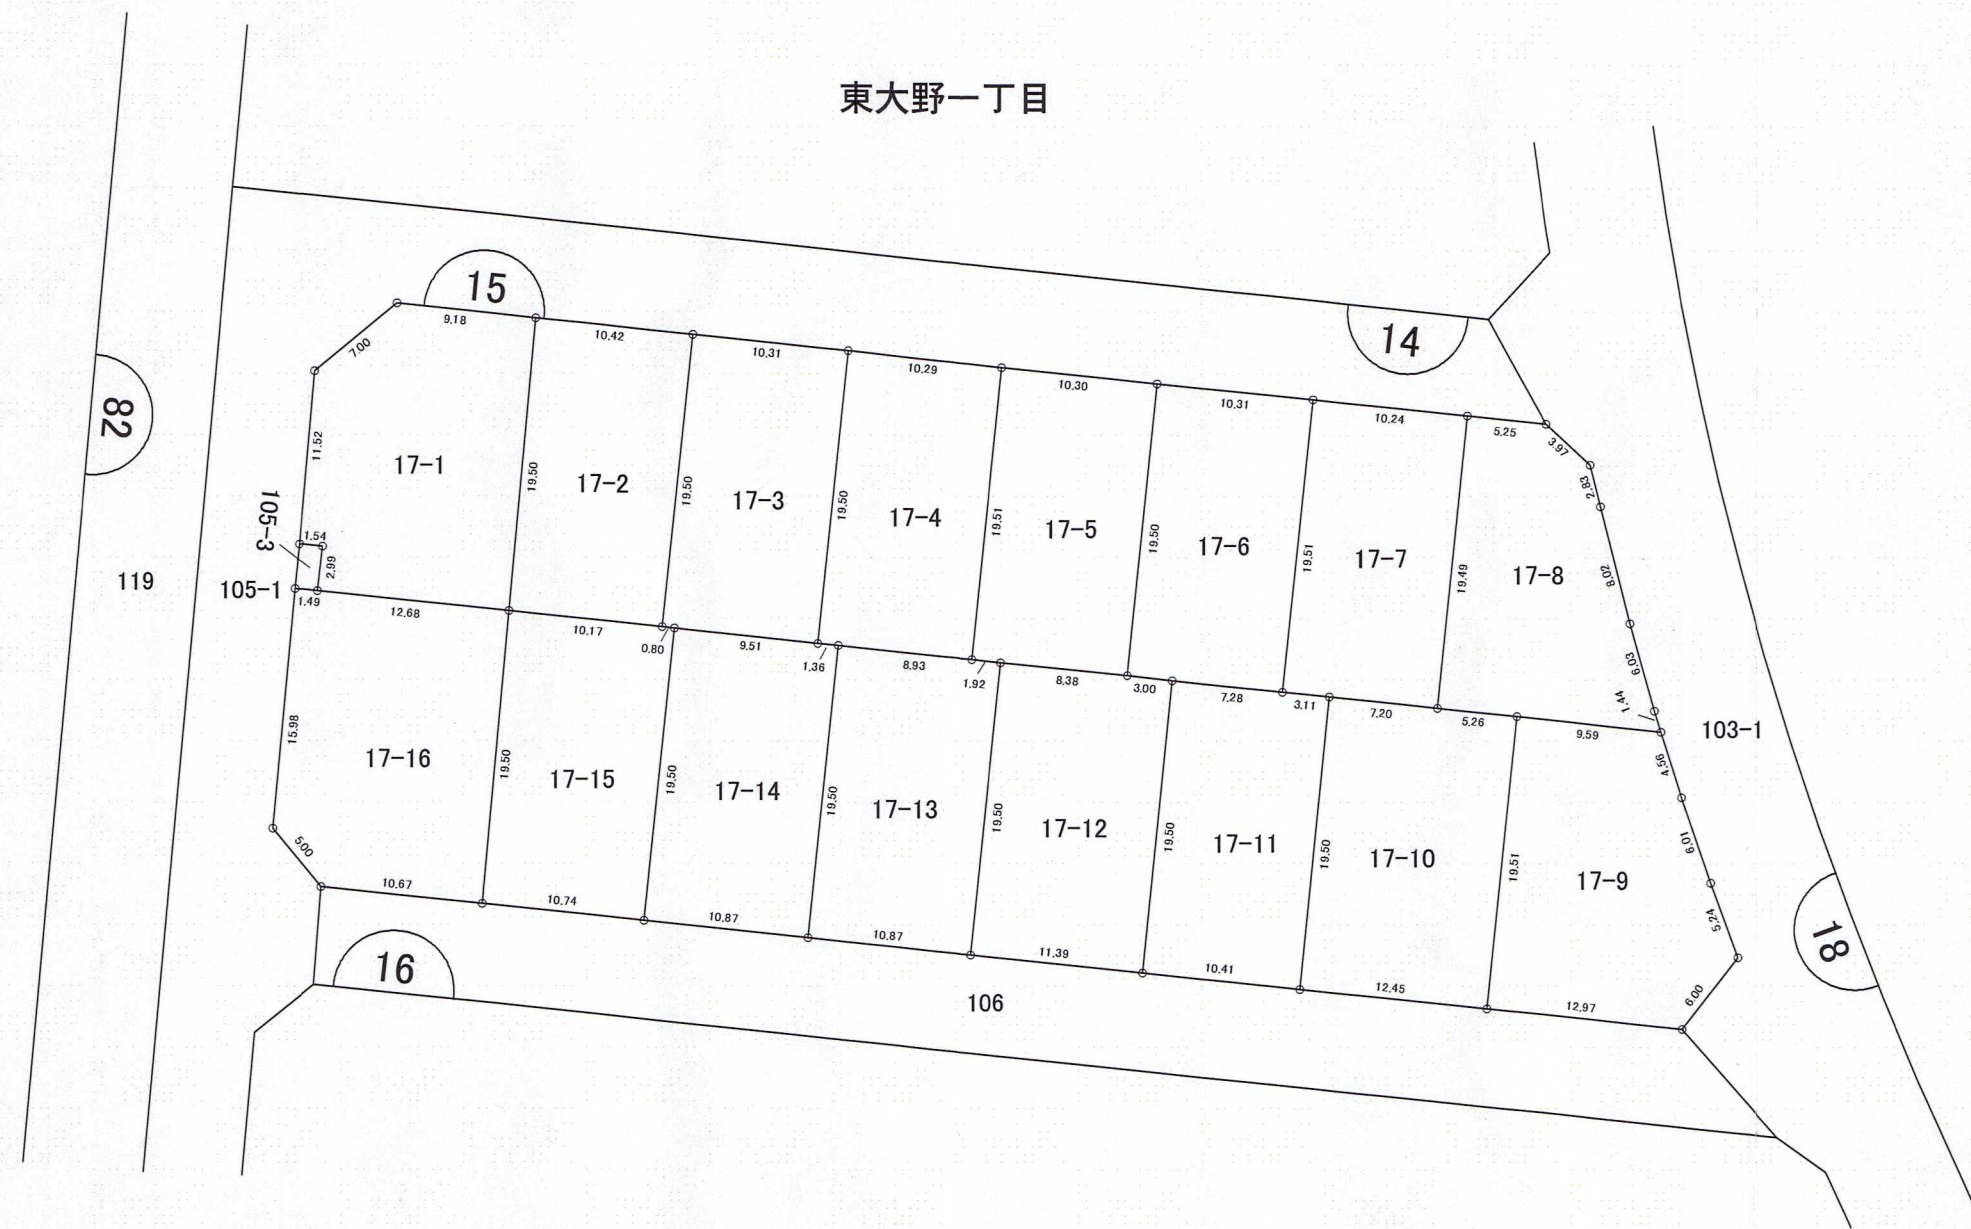

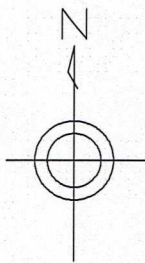

| 凡 例  |           |
|------|-----------|
| 1-1  | 地 番       |
| ---  | 大 字 界     |
| ---- | 字 界       |
| —    | 施 行 地 区 界 |
| □    | 換 地 の 位 置 |

PAGE : 1

\* \* \* 面積 (座標法) 計算書 \* \* \*

\* \* \* 面積 (座標法) 計算書 \* \* \*

| 测点名    | 夾 角      | 方向角       | 距 離    | [1]       | [2]       | [3]           | [2]*[3]        |
|--------|----------|-----------|--------|-----------|-----------|---------------|----------------|
|        |          |           |        | X(i)      | Y(i)      | X(i+1)-X(i-1) |                |
| 15-K1F | 89-17-02 | 185-14-50 | 19.507 | 89298.839 | -7564.534 | -18.342       | 138748.682628  |
| 15-K15 | 90-41-31 | 95-56-21  | 10.177 | 89279.414 | -7566.318 | -20.478       | 154943.060004  |
| 15-K16 | 90-02-10 | 5-58-31   | 19.501 | 89278.361 | -7556.196 | 18.342        | -138595.747032 |
| 15-K2F | 89-59-17 | 275-57-48 | 10.424 | 89297.756 | -7554.166 | 20.478        | -154694.211348 |
|        |          |           |        |           |           | 倍面積           | 401.784252     |
|        |          |           |        |           |           | 面 積           | 200.89         |
|        |          |           |        |           |           | 坪 数           | 60.76          |

PAGE : 2

\* \* \* 面積 (座標法) 計算書 \* \* \*

[illegible]

\* \* \* 面積 (座標法) 計算書 \* \* \*

[illegible]

PAGE : 3

\* \* \* 面積 (座標法) 計算書 \* \* \*

[illegible]

\* \* \* 面積 (座標法) 計算書 \* \* \*

[illegible]

PAGE : 4

**\*\*\* 面積 (座標法) 計算書 \*\*\***

| 测点名    | 夾 角       | 方向角       | 距 離    | [1]       | [2]       | [3]           | [2]*[3]        |
|--------|-----------|-----------|--------|-----------|-----------|---------------|----------------|
|        |           |           |        | X(i)      | Y(i)      | X(i+1)-X(i-1) |                |
| 15-K6F | 90-02-59  | 186-00-37 | 19.511 | 89293.474 | -7513.162 | -18.340       | 137791.391080  |
| 15-K24 | 89-53-00  | 95-53-37  | 3.116  | 89274.070 | -7515.205 | -19.724       | 148229.903420  |
| 15-K25 | 179-58-31 | 95-52-08  | 7.208  | 89273.750 | -7512.105 | -1.057        | 7940.294985    |
| 15-K26 | 89-54-46  | 5-46-54   | 19.496 | 89273.013 | -7504.935 | 18.660        | -140042.087100 |
| 15-K7F | 90-10-44  | 275-57-38 | 10.246 | 89292.410 | -7502.971 | 20.461        | -153518.289631 |
|        |           |           |        |           |           | 倍面積           | 401.212754     |
|        |           |           |        |           |           | 面 積           | 200.60         |
|        |           |           |        |           |           | 坪 数           | 60.68          |

\* \* \* 面積 (座標法) 計算書 \* \* \*

| 测点名    | 夾角        | 方向角       | 距離     | [1]<br>X(i) | [2]<br>Y(i) | [3]<br>X(i+1)-X(i-1) | [2]*[3]        |
|--------|-----------|-----------|--------|-------------|-------------|----------------------|----------------|
| 15-K7F | 89-49-18  | 185-46-54 | 19.496 | 89292.410   | -7502.971   | -18.851              | 141438.506321  |
| 15-K26 | 90-13-55  | 96-00-49  | 5.269  | 89273.013   | -7504.935   | -19.949              | 149715.948315  |
| 15-K27 | 180-01-49 | 96-02-38  | 9.592  | 89272.461   | -7499.695   | -1.562               | 11714.523590   |
| 15-K8F | 66-57-09  | 342-59-47 | 1.443  | 89271.451   | -7490.156   | 0.370                | -2771.357720   |
| D15-13 | 181-14-41 | 344-14-28 | 6.035  | 89272.831   | -7490.578   | 7.188                | -53842.274664  |
| D15-14 | 181-47-06 | 346-01-34 | 8.026  | 89278.639   | -7492.217   | 13.596               | -101864.182332 |
| D15-15 | 180-37-11 | 346-38-45 | 2.832  | 89286.427   | -7494.155   | 10.543               | -79010.876165  |
| D15-16 | 145-48-16 | 312-27-01 | 3.974  | 89289.182   | -7494.809   | 5.437                | -40749.276533  |
| D15-17 | 143-30-35 | 275-57-36 | 5.258  | 89291.864   | -7497.741   | 3.228                | -24202.707948  |
|        |           |           |        |             |             | 倍面積                  | 428.302864     |
|        |           |           |        |             |             | 面 積                  | 214.15         |
|        |           |           |        |             |             | 坪 数                  | 64.78          |

PAGE : 5

\* \* \* 面積（座標法）計算書 \* \* \*

[illegible]

\*\*\* 面積（座標法）計算書 \*\*\*

[illegible]

PAGE : 6

\* \* \* 面積（座標法）計算書 \* \* \*

[illegible]

\*\*\* 面積（座標法）計算書 \*\*\*

[illegible]

PAGE : 7

\* \* \* 面積 (座標法) 計算書 \* \* \*

[illegible]

**\* \* \* 面積 (座標法) 計算書 \* \* \***

| 测点名     | 夹 角       | 方向角       | 距 離    | [1]       | [2]       | [3]           | [2]*[3]        |
|---------|-----------|-----------|--------|-----------|-----------|---------------|----------------|
|         |           |           |        | X(i)      | Y(i)      | X(i+1)-X(i-1) |                |
| 15-K17  | 89-59-06  | 185-57-34 | 19.504 | 89278.278 | -7555.398 | -18.409       | 139087.321782  |
| 15-K13F | 90-00-44  | 95-58-18  | 10.871 | 89258.879 | -7557.423 | -20.530       | 155153.894190  |
| 15-K12F | 90-00-03  | 5-58-21   | 19.500 | 89257.748 | -7546.611 | 18.263        | -137823.756693 |
| 15-K19  | 90-10-22  | 276-08-43 | 1.364  | 89277.142 | -7544.582 | 19.540        | -147421.132280 |
| 15-K18  | 179-49-45 | 275-58-28 | 9.512  | 89277.288 | -7545.938 | 1.136         | -8572.185568   |
|         |           |           |        |           |           | 倍面積           | 424.141431     |
|         |           |           |        |           |           | 面 積           | 212.07         |
|         |           |           |        |           |           | 坪 数           | 64.15          |

PAGE : 8

\* \* \* 面積 (座標法) 計算書 \* \* \*

| 测点名     | 夾 角       | 方向角       | 距 離    | [1]       | [2]       | [3]           | [2]*[3]        |
|---------|-----------|-----------|--------|-----------|-----------|---------------|----------------|
|         |           |           |        | X(i)      | Y(i)      | X(i+1)-X(i-1) |                |
| 15-K15  | 89-20-23  | 185-16-44 | 19.500 | 89279.414 | -7566.318 | -18.364       | 138947.863752  |
| 15-K14F | 90-41-32  | 95-58-16  | 10.747 | 89259.997 | -7568.112 | -20.535       | 155411.179920  |
| 15-K13F | 89-59-18  | 5-57-34   | 19.504 | 89258.879 | -7557.423 | 18.281        | -138157.249863 |
| 15-K17  | 89-58-43  | 275-56-17 | 0.802  | 89278.278 | -7555.398 | 19.482        | -147194.263836 |
| 15-K16  | 180-00-04 | 275-56-21 | 10.177 | 89278.361 | -7556.196 | 1.136         | -8583.838656   |
|         |           |           |        |           |           | 倍面積           | 423.691317     |
|         |           |           |        |           |           | 面 積           | 211.84         |
|         |           |           |        |           |           | 坪 数           | 64.08          |

\* \* \* 面積（座標法）計算書 \* \* \*

[illegible]