

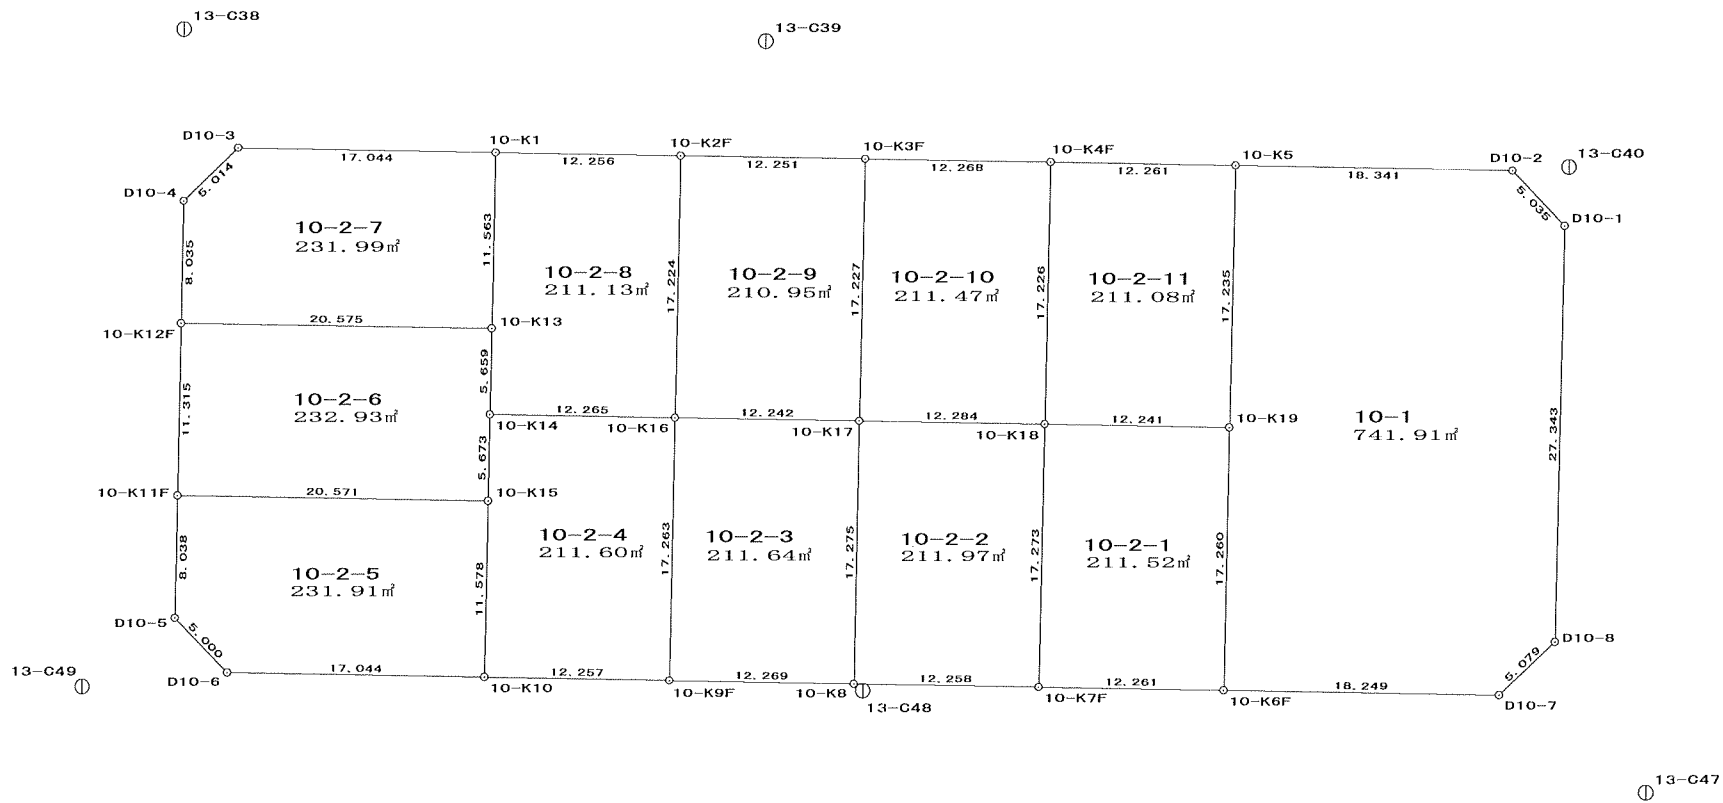


画地出来形確認測量原図

業務委託名	平成14年度 浜田地区画地出来形確認測量業務
-------	------------------------

縮尺	500
----	-----

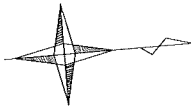

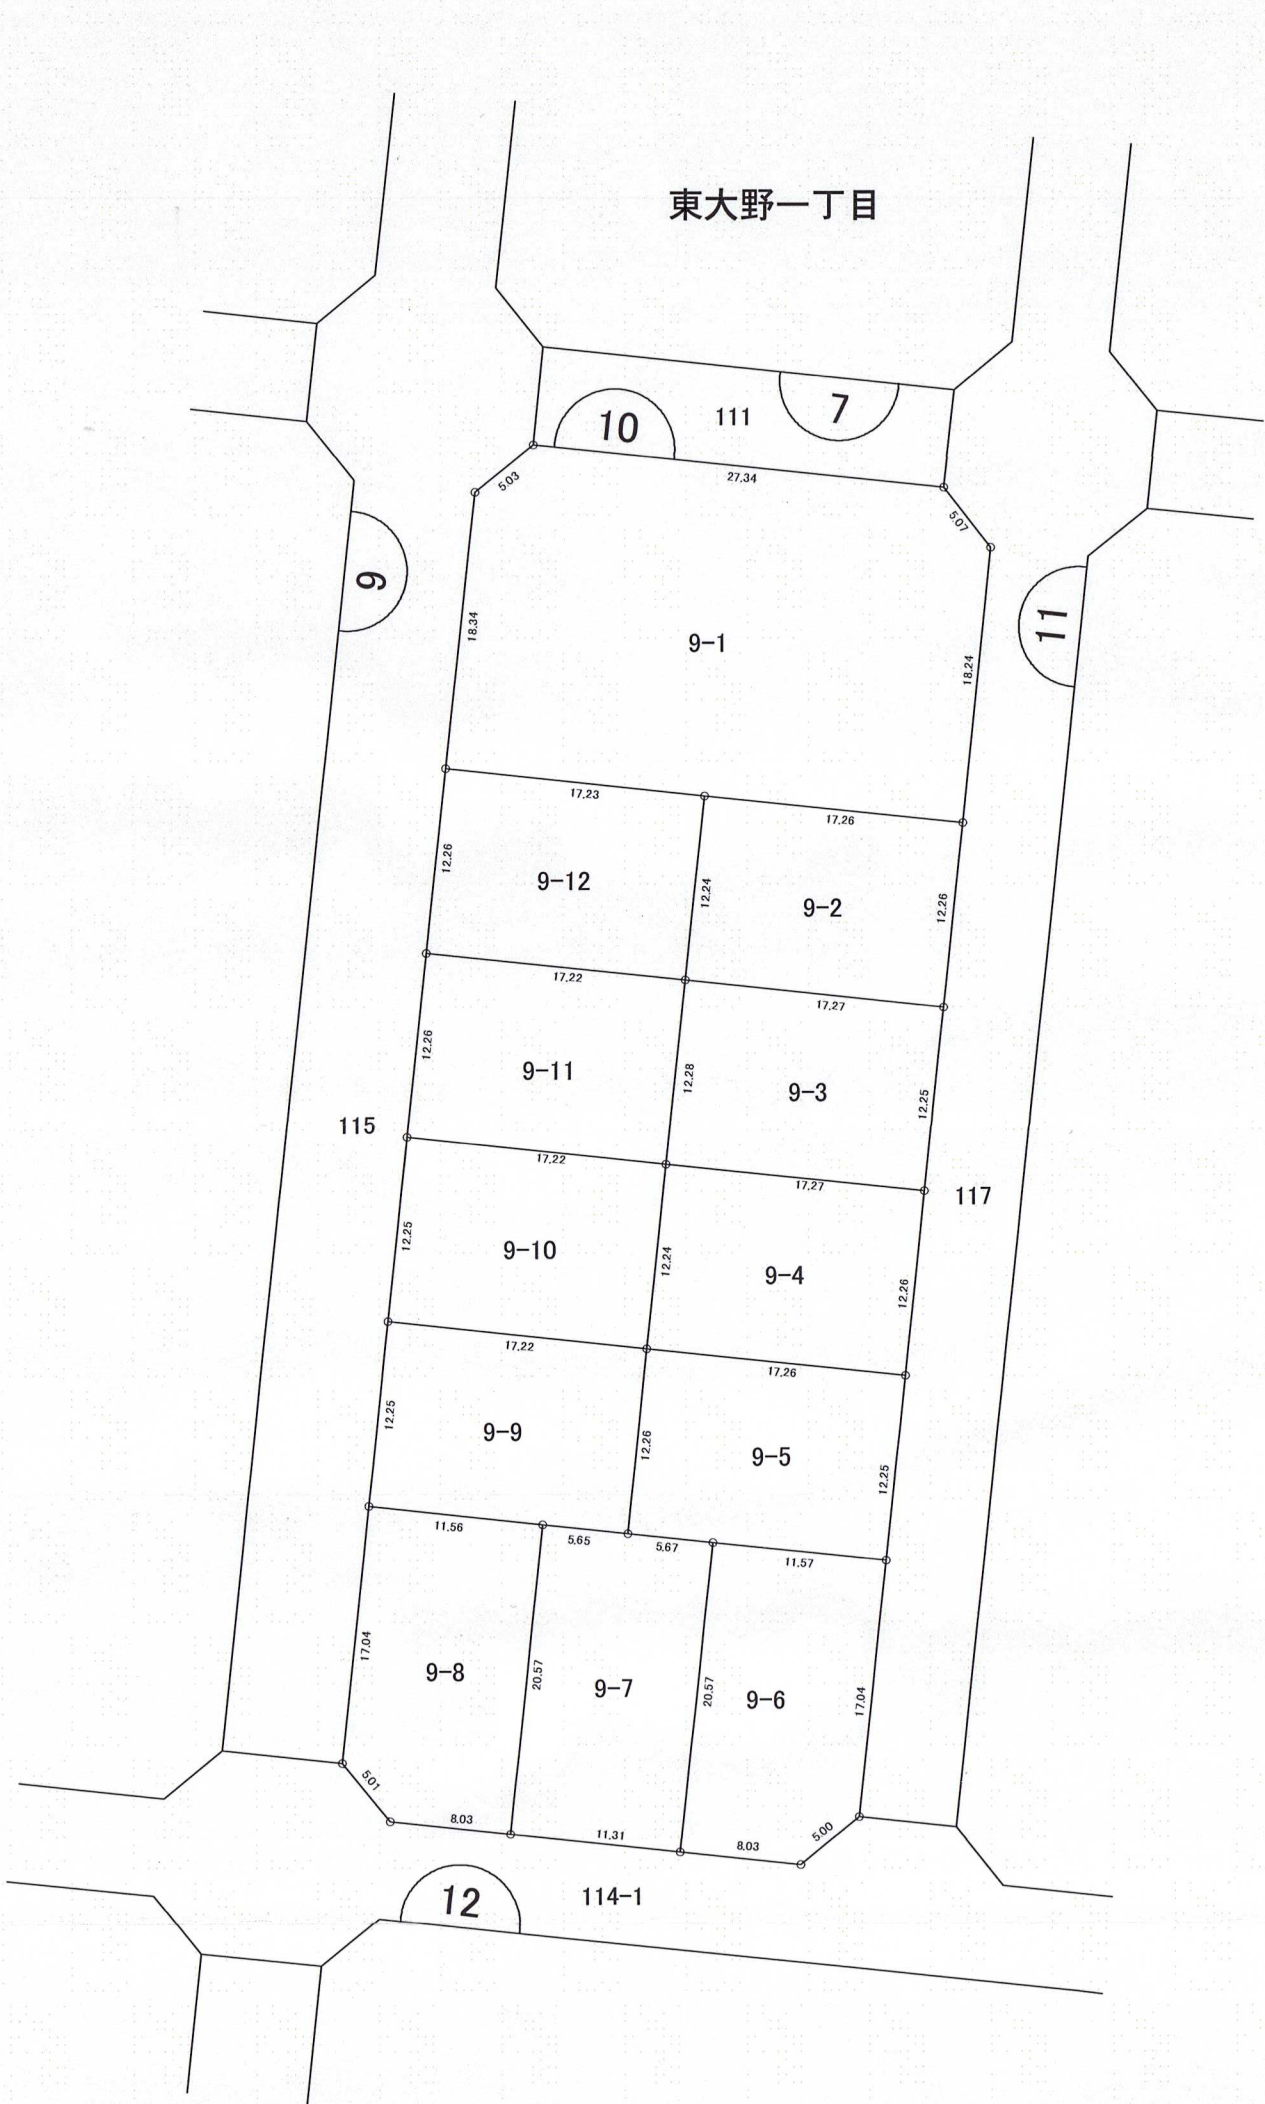

凡 例	
1-1	地 番
---	大 字 界
----	字 界
—	施 行 地 区 界
	換 地 の 位 置

PAGE : 1

*** 面積（座標法）計算書 ***

[illegible]

* * * 面積（座標法）計算書 * * *

[illegible]

PAGE : 2

* * * 面積 (座標法) 計算書 * * *

测点名	夾 角	方向角	距 離	[1] X(i)	[2] Y(i)	[3] X(i+1)-X(i-1)	[2]*[3]
10-K18	89-57-31	185-56-37	12.284	88997.447	-7688.272	-10.417	80088.729424
10-K17	89-57-14	95-53-51	17.275	88985.229	-7689.544	-13.993	107599.789192
10-K8	90-02-07	5-55-58	12.258	88983.454	-7672.360	10.417	-79922.974120
10-K7F	90-03-08	275-59-06	17.273	88995.646	-7671.093	13.993	-107341.604349
						倍面積	423.940147
						面 積	211.97
						坪 數	64.12

* * * 面積 (座標法) 計算書 * * *

测点名	夾角	方向角	距離	[1] X(i)	[2] Y(i)	[3] X(i+1)-X(i-1)	[2]*[3]
10-K17	90-03-59	185-57-50	12.242	88985.229	-7689.544	-10.401	79978.947144
10-K16	90-01-16	95-59-06	17.263	88973.053	-7690.816	-13.976	107486.844416
10-K9F	90-02-11	6-01-17	12.269	88971.253	-7673.647	10.401	-79813.602447
10-K8	89-52-34	275-53-51	17.275	88983.454	-7672.360	13.976	-107228.903360
						倍面積	423.285753
						面 積	211.64
						坪 数	64.02

PAGE : 3

* * * 面積 (座標法) 計算書 * * *

[illegible]

* * * 面積 (座標法) 計算書 * * *

[illegible]

PAGE : 4

* * * 面積（座標法）計算書 * * *

[illegible]

*** 面積（座標法）計算書 ***

测点名	夾 角	方向角	距 離	[1]	[2]	[3]	[2]*[3]
				X(i)	Y(i)	X(i+1)-X(i-1)	
10-K1	90-04-43	186-03-20	17.044	88962.653	-7709.218	-15.745	121381.637410
D10-3	134-40-28	140-43-48	5.014	88945.704	-7711.016	-20.831	160628.174296
D10-4	135-14-58	95-58-46	8.035	88941.822	-7707.842	-4.719	36373.306398
10-K12F	89-58-16	5-57-02	20.575	88940.985	-7699.851	19.627	-151124.975577
10-K13	90-01-35	275-58-37	11.563	88961.449	-7697.718	21.668	-166794.153624
						倍面積	463.988903
						面 積	231.99
						坪 数	70.17

PAGE : 5

*** 面積（座標法）計算書 ***

测点名	夹 角	方向角	距 離	[1] X(i)	[2] Y(i)	[3] X(i+1)-X(i-1)	[2]*[3]
10-K2F	89-59-15	185-57-09	12.256	88974.843	-7707.947	-10.400	80162.648800
10-K1	90-01-28	95-58-37	11.563	88962.653	-7709.218	-13.394	103257.265892
10-K13	180-03-29	96-02-06	5.659	88961.449	-7697.718	-1.799	13848.194682
10-K14	89-55-37	5-57-43	12.265	88960.854	-7692.090	11.604	-89259.012360
10-K16	90-00-11	275-57-54	17.224	88973.053	-7690.816	13.989	-107586.825024
						倍面積	422.271990
						面 積	211.13
						坪 数	63.86

*** 面積（座標法）計算書 ***

测点名	夾 角	方向角	距 離	[1]	[2]	[3]	[2]*[3]
				X(i)	Y(i)	X(i+1)-X(i-1)	
10-K3F	89-57-22	185-57-01	12.251	88987.028	-7706.677	-10.386	80041.547322
10-K2F	90-00-53	95-57-54	17.224	88974.843	-7707.947	-13.975	107718.559325
10-K16	89-59-56	5-57-50	12.242	88973.053	-7690.816	10.386	-79876.814976
10-K17	90-01-49	275-59-39	17.227	88985.229	-7689.544	13.975	-107461.377400
						倍面積	421.914271
						面 積	210.95
						坪 数	63.81

PAGE : 6

*** 面積（座標法） 計算書 ***

[illegible]

* * * 面積 (座標法) 計算書 * * *

[illegible]